



PEMERINTAH KABUPATEN KUTAI TIMUR

DINAS PENDIDIKAN DAN KEBUDAYAAN

KAWASAN PEMERINTAHAN BUKIT PELANGI SANGATTA

AS BUILT DRAWING

KEGIATAN :

PENGELOLAAN PENDIDIKAN ANAK USIA DINI (PAUD)


SUB KEGIATAN :

PEMBANGUNAN RUANG KELAS BARU

PEKERJAAN :


LANJUTAN PEMBANUNGAN TK PAS BQ KEC. SANGATTA SELATAN


TAHUN ANGGARAN 2024

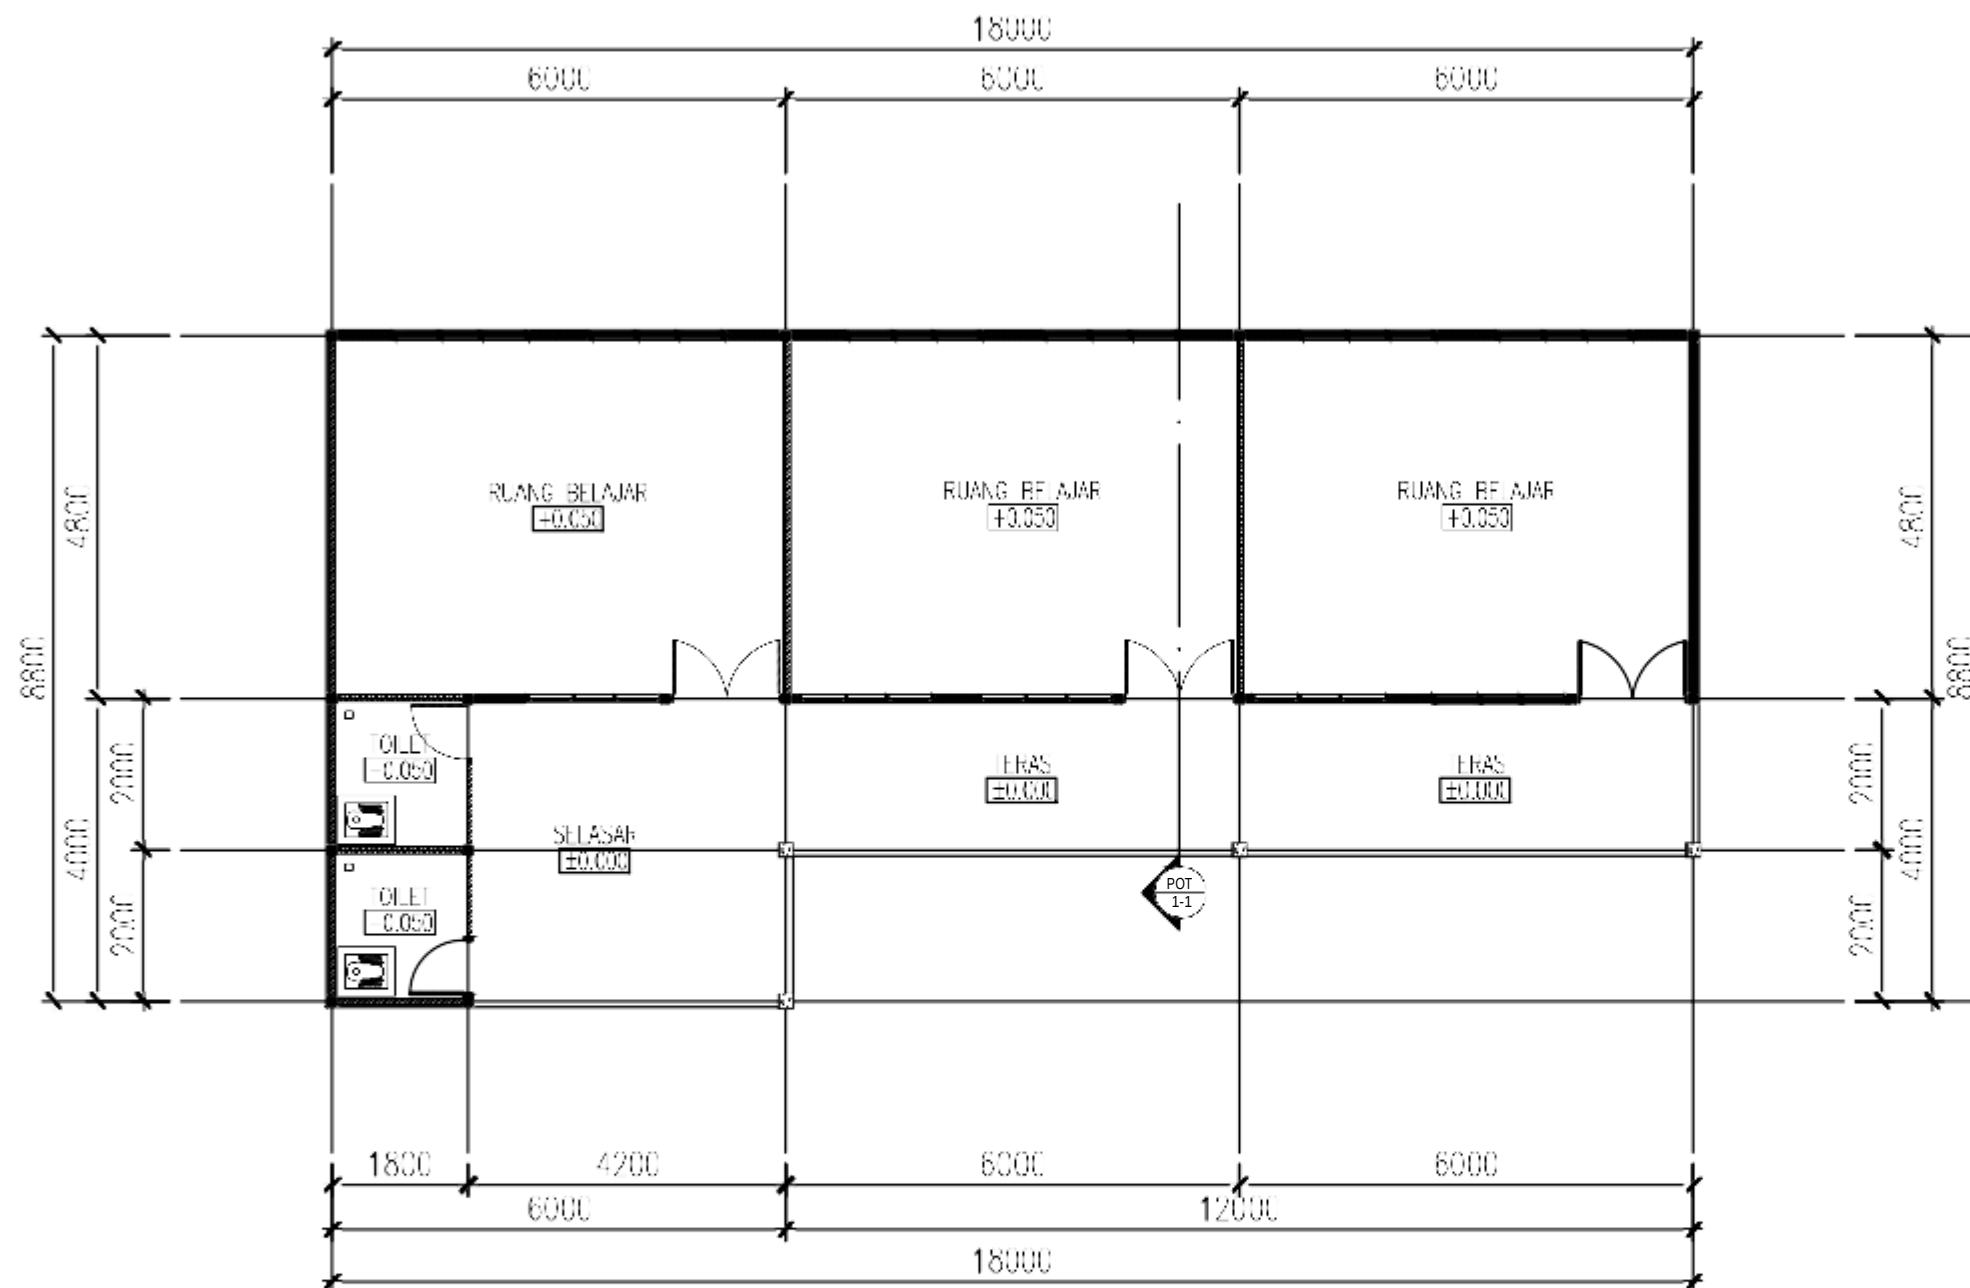


DENAH RKB
SKALA : 1:100

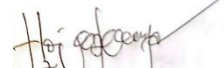


CATATAN			
 PEMERINTAH KABUPATEN KUTAI TIMUR DINAS PENDIDIKAN DAN KEBUDAYAAN Kawasan Perkantoran Bukit Pelangi Sangatta Kutai Timur			
KEGIATAN			
PENGLOLAAN PENDIDIKAN ANAK USIA DINI (PAUD)			
PEKERJAAN			
LANJUTAN PEMBANGUNAN TK PAS BQ KEC. SANGATTA SELATAN			
LOKASI			
KEC. SANGATTA SELATAN			
DIKETAHUI / DISETUJUI			
DINAS PENDIDIKAN DAN KEBUDAYAAN			
 HERI PURWANTO, S.PD., AUD., MPD PLT. KABID. PEMBINAAN PAUD DAN PNF			
MENGETAHUI / MENYETUJUI			
CV. ALIF KARYA KONSULINDO			
 JUNI LAPADATU SITE ENGINEER			
NAMA GAMBAR		SKALA	
DENAH		1 : 50	
DIBUAT			
CV. ABRIZAM PUTRA BORNEO			
 SUPARDI AMIRUDIN DIREKTUR			
TIM PELAKSANA		TTD	
NO	REVISI	TANGGAL	PARAF
NO. GAMBAR		JML. GAMBAR	HAL

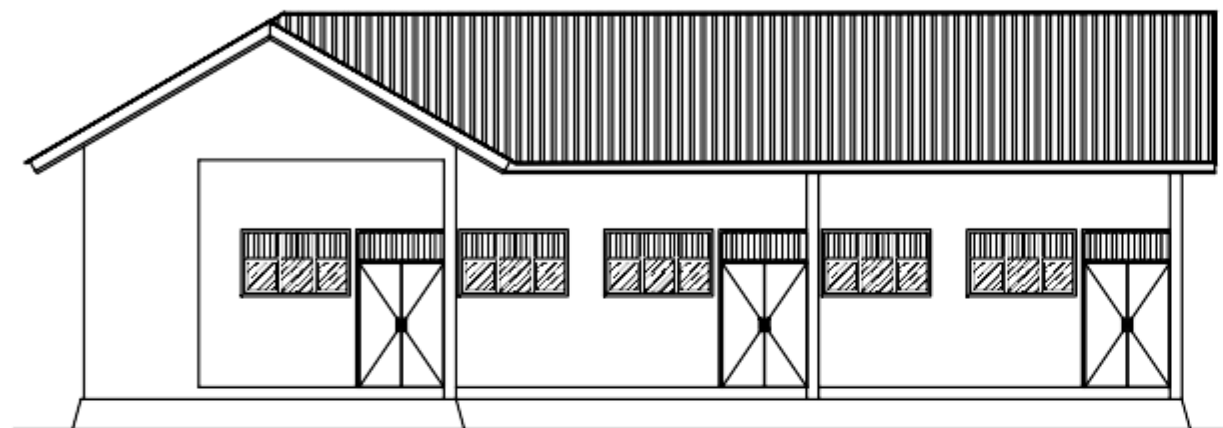


TAMPAK DEPAN
SKALA : 1:100

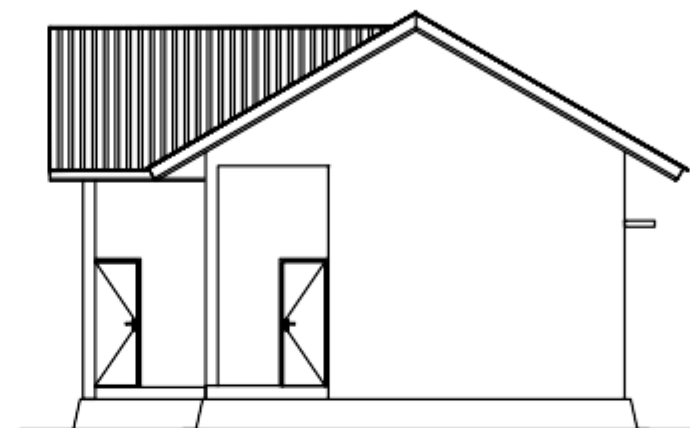

TAMPAK SAMPING KIRI
SKALA : 1:100

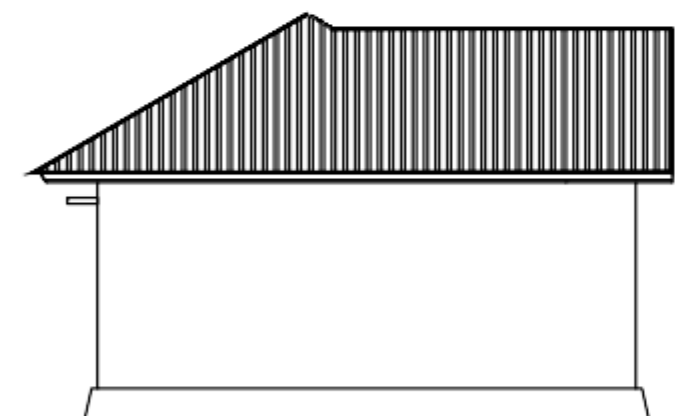



TAMPAK SAMPING KANAN
SKALA : 1:100

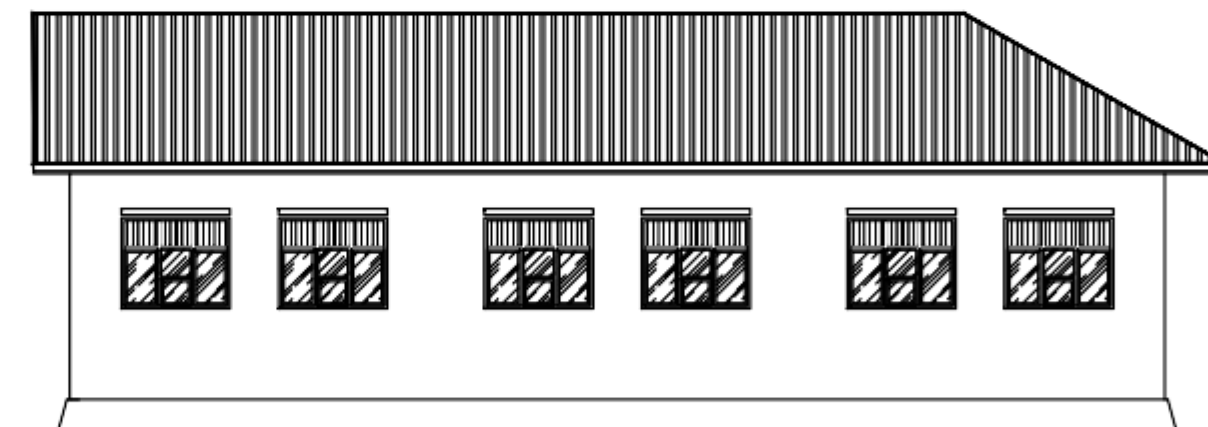

TAMPAK BELAKANG
SKALA : 1:100

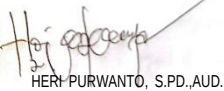

CATATAN			
 PEMERINTAH KABUPATEN KUTAI TIMUR DINAS PENDIDIKAN DAN KEBUDAYAAN Kawasan Perkantoran Bukit Pelangi Sangatta Kabupaten Kutai Timur, Kalimantan Timur			
KEGIATAN			
PENGELOLAAN PENDIDIKAN ANAK USIA DINI (PAUD)			
PEKERJAAN			
LANJUTAN PEMBANGUNAN TK PAS BQ KEC. SANGATTA SELATAN			
LOKASI			
KEC. SANGATTA SELATAN			
DIKETAHUI / DISETUJUI			
DINAS PENDIDIKAN DAN KEBUDAYAAN  HERI PURWANTO, S.PD., AUD., MPD PLT. KABID. PEMBINAAN PAUD DAN PNF			
MENGETAHUI / MENSETUJUI			
CV. ALIF KARYA KONSULINDO  JUNI LAPADATU SITE ENGINEER			
NAMA GAMBAR		SKALA	
DENAH		1 : 50	
DIBUAT			
CV. ABRIZAM PUTRA BORNEO  SUPARDI AMIRUDDIN DIREKTUR			
TIM PELAKSANA			TTD
NO	REVISI	TANGGAL	PARAF
NO. GAMBAR		JML. GAMBAR	HAL

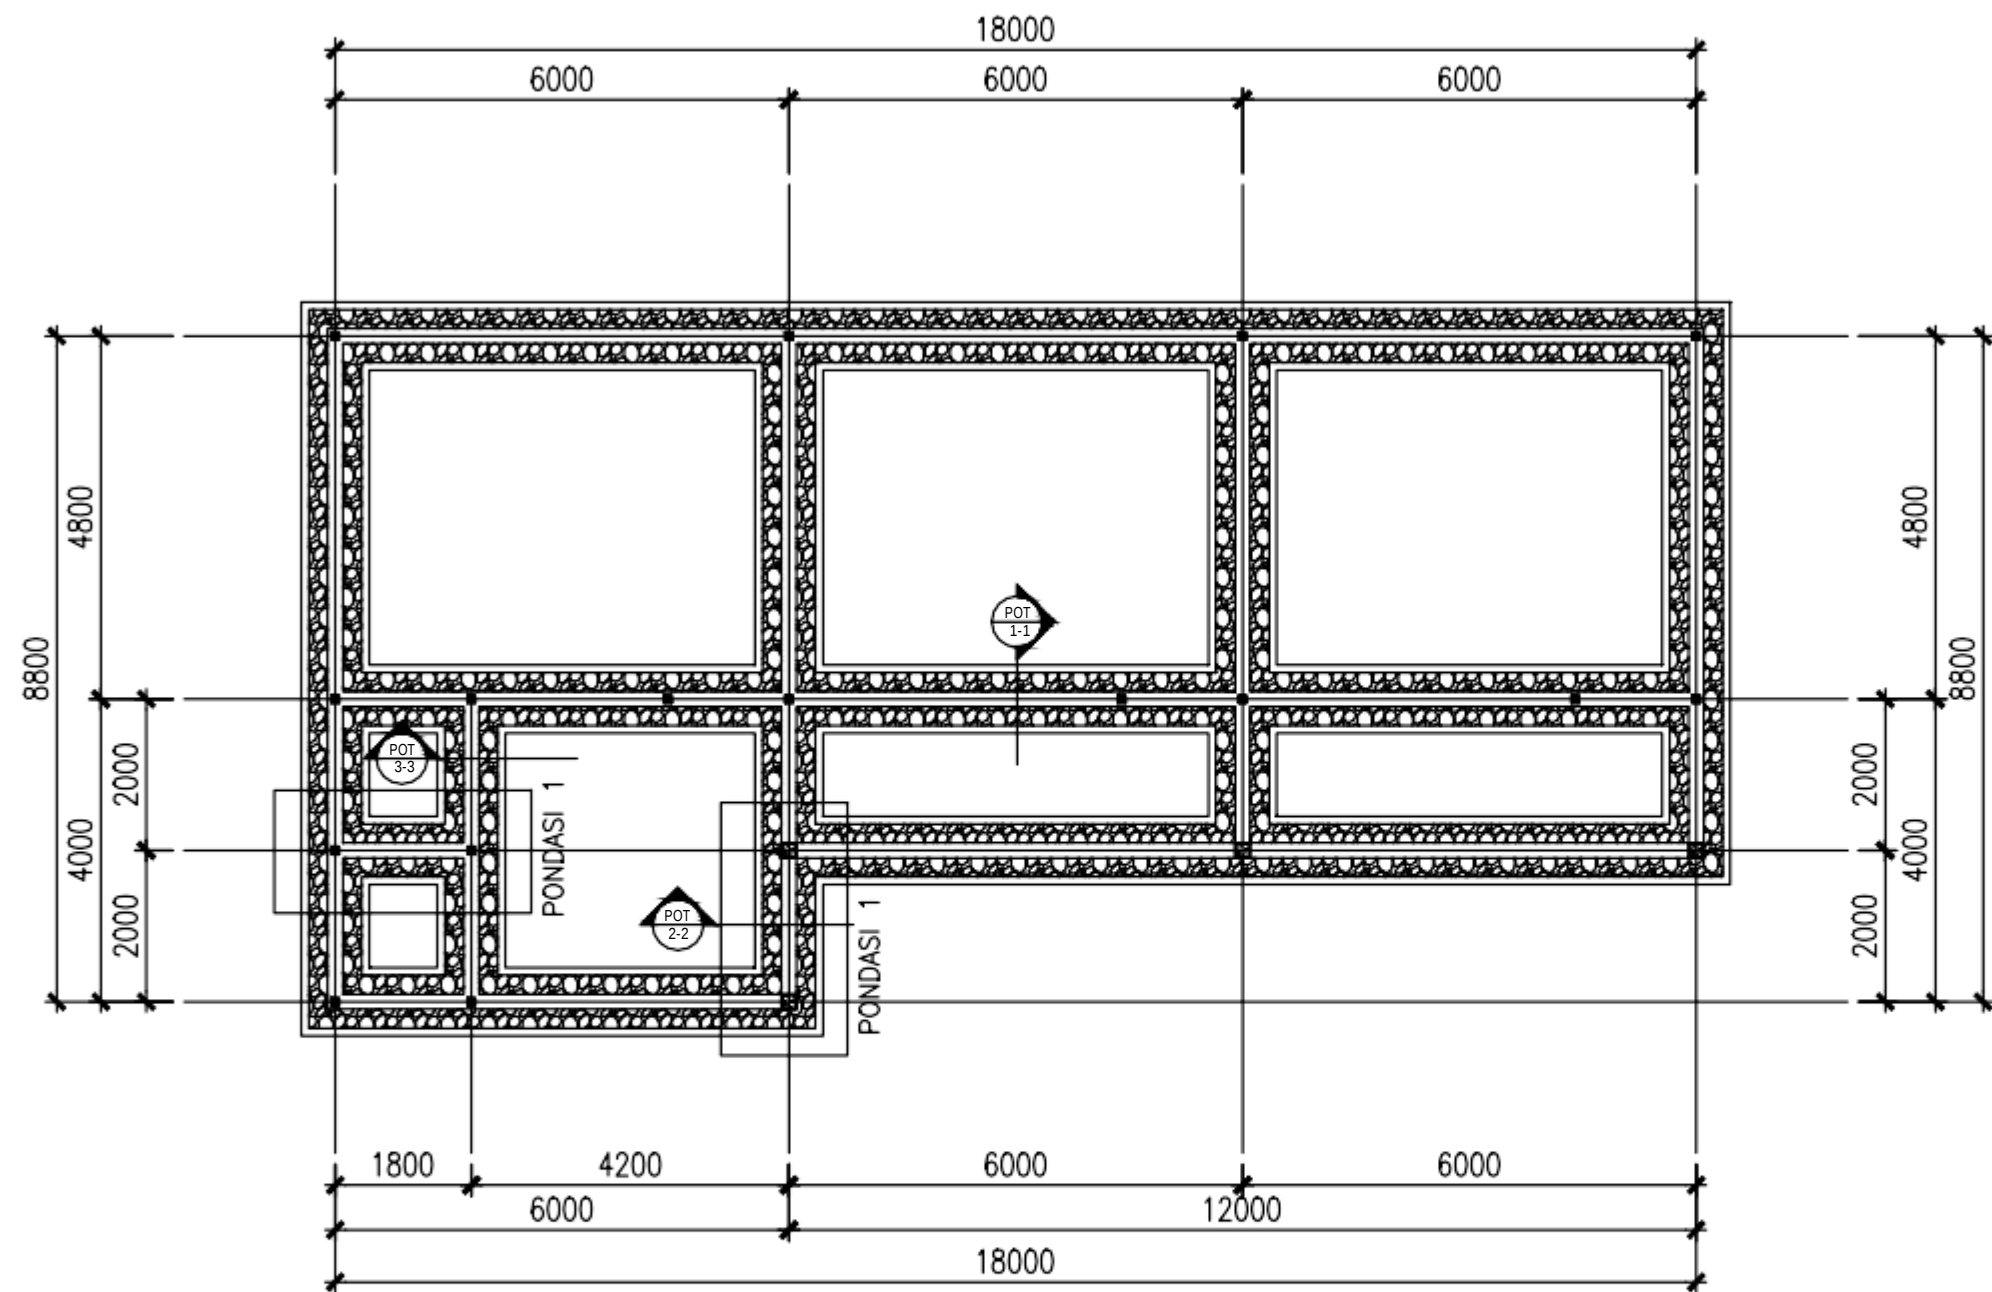





KETERANGAN :

PENAMBAHAN PONDASI PADA AREA TOILET DAN TERAS

DENAH PONDASI
SKALA : 1:100

DN
01

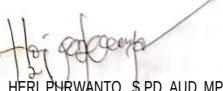CATATAN			
 PEMERINTAH KABUPATEN KUTAI TIMUR DINAS PENDIDIKAN DAN KEBUDAYAAN Kawasan Perkantoran Bukit Pelangi Sangatta Kabupaten Kutai Timur, Kalimantan Timur			
KEGIATAN			
PENGLOLAAN PENDIDIKAN ANAK USIA DINI (PAUD)			
PEKERJAAN			
LANJUTAN PEMBANGUNAN TK PAS BQ KEC. SANGATTA SELATAN			
LOKASI			
KEC. SANGATTA SELATAN			
DIKETAHUI / DISETUJUI			
DINAS PENDIDIKAN DAN KEBUDAYAAN			
 HERI PURWANTO, S.PD.,AUD.,MPD PLT. KABID. PEMBINAAN PAUD DAN PNF			
MENGETAHUI / MENSETUJUI			
CV. ALIF KARYA KONSULINDO			
 JUNI LAPADATU SITE ENGINEER			
NAMA GAMBAR		SKALA	
DENAH		1 : 50	
DIBUAT			
CV. ABRIZAM PUTRA BORNEO			
 SUPARDI AMIRUDDIN DIREKTUR			
TIM PELAKSANA			TTD
NO	REVISI	TANGGAL	PARAF
NO.GAMBAR		JML.GAMBAR	HAL

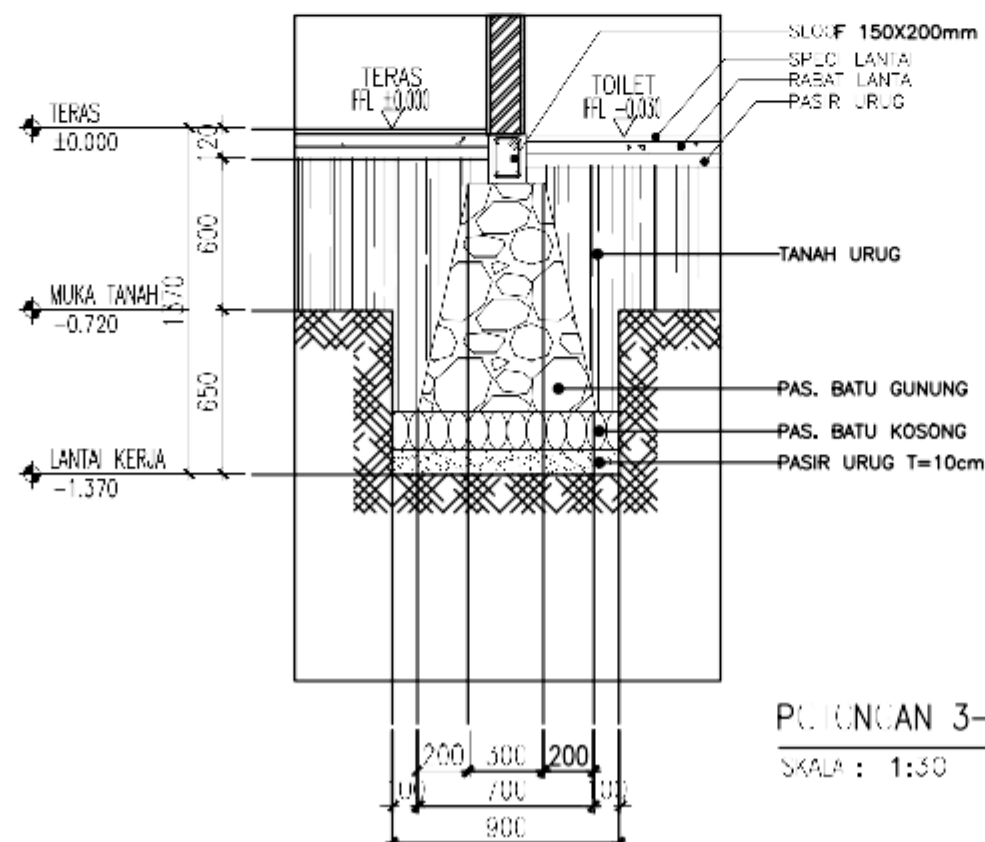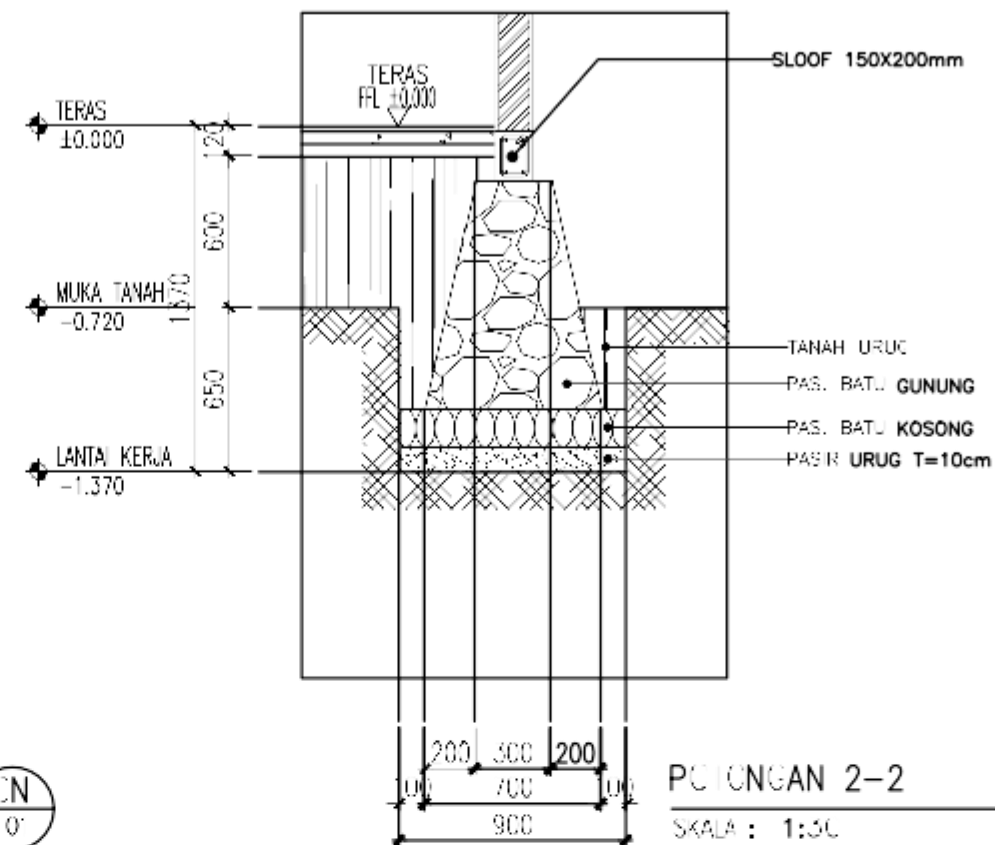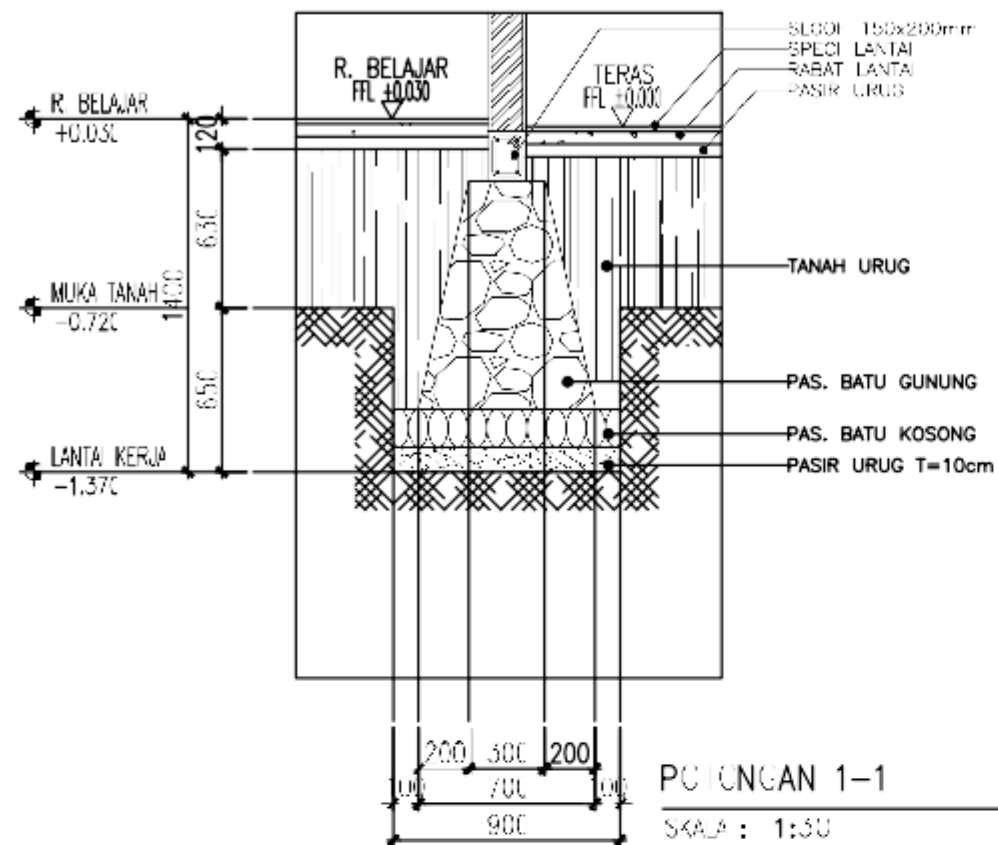

CATATAN



PEMERINTAH KABUPATEN KUTAI TIMUR
DINAS PENDIDIKAN DAN KEBUDAYAAN
Kawasan Perkantoran Bukit Pelangi Sangatta
Kutai Timur
Kaltimor

KEGIATAN

PENGLOLAAN PENDIDIKAN ANAK
USIA DINI (PAUD)

PEKERJAAN

LANJUTAN PEMBANGUNAN TK PAS BQ
KEC. SANGATTA SELATAN

LOKASI

KEC. SANGATTA SELATAN

DIKETAHUI / DISETUJUI

DINAS PENDIDIKAN DAN KEBUDAYAAN

HERI PURWANTO, S.PD., AUD., MPD,
PLT. KABID. PEMBINAAN PAUD DAN PNF

MENGETAHUI / MENYETUJUI

CV. ALIF KARYA KONSULINDO

JUNI LAPADATU
SITE ENGINEER

NAMA GAMBAR

DENAH

SKALA

1 : 50

DIBUAT

CV. ABRIZAM PUTRA BORNEO

SUPARDI AMIRUDIN
DIREKTUR

TIM PELAKSANA

TTD

NO

REVISI


TANGGAL

PARAF

NO.GAMBAR

JML.GAMBAR

HAL

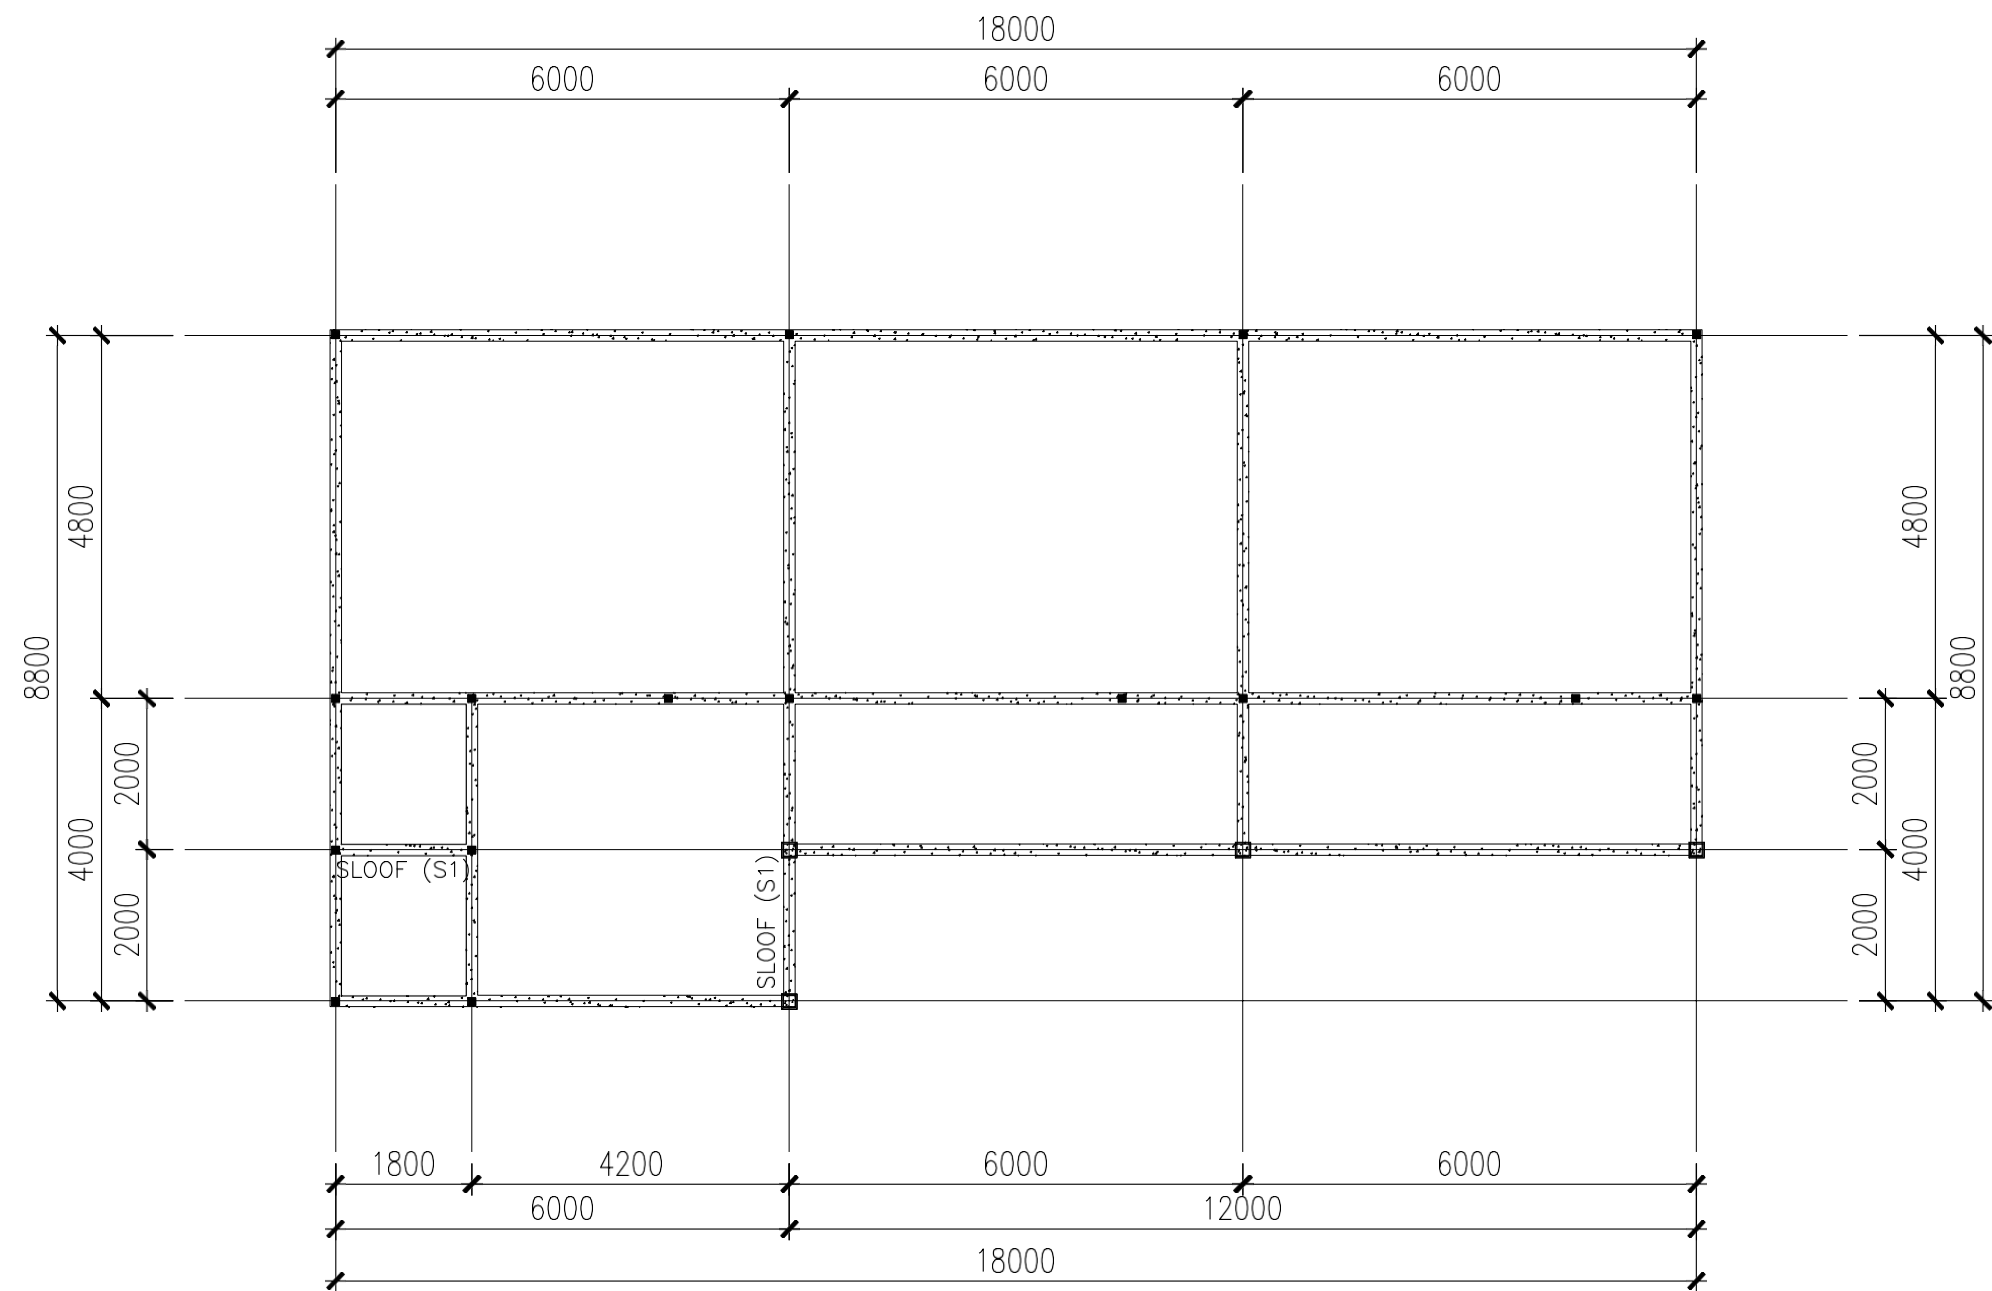

KETERANGAN :


PENAMBAHAN SLOOF Uk. 150X200mm


DENAH SLOOF

SKALA : 1:100

DN
01

*satuan dalam milimeter kecuali disebutkan lain dalam dimensi

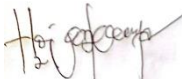CATATAN			
 PEMERINTAH KABUPATEN KUTAI TIMUR DINAS PENDIDIKAN DAN KEBUDAYAAN Kawasan Perkantoran Bukit Pelangi Sangatta Kabupaten Kutai Timur, Kalimantan Timur			
KEGIATAN			
PENGLOLAAN PENDIDIKAN ANAK USIA DINI (PAUD)			
PEKERJAAN			
LANJUTAN PEMBANGUNAN TK PAS BQ KEC. SANGATTA SELATAN			
LOKASI			
KEC. SANGATTA SELATAN			
DIKETAHUI / DISETUJUI			
DINAS PENDIDIKAN DAN KEBUDAYAAN  HERI PURWANTO, S.PD.,AUD.,MPD PLT. KABID. PEMBINAAN PAUD DAN PNF			
MENGETAHUI / MENYETUJUI			
CV. ALIF KARYA KONSULINDO  JUNI LAPADATU SITE ENGINEER			
NAMA GAMBAR		SKALA	
DENAH		1 : 50	
DIBUAT			
CV. ABRIZAM PUTRA BORNEO  SUPARMANIRUDDIN DIREKTUR			
TIM PELAKSANA			TTD
NO	REVISI	TANGGAL	PARAF
NO.GAMBAR		JML.GAMBAR	HAL

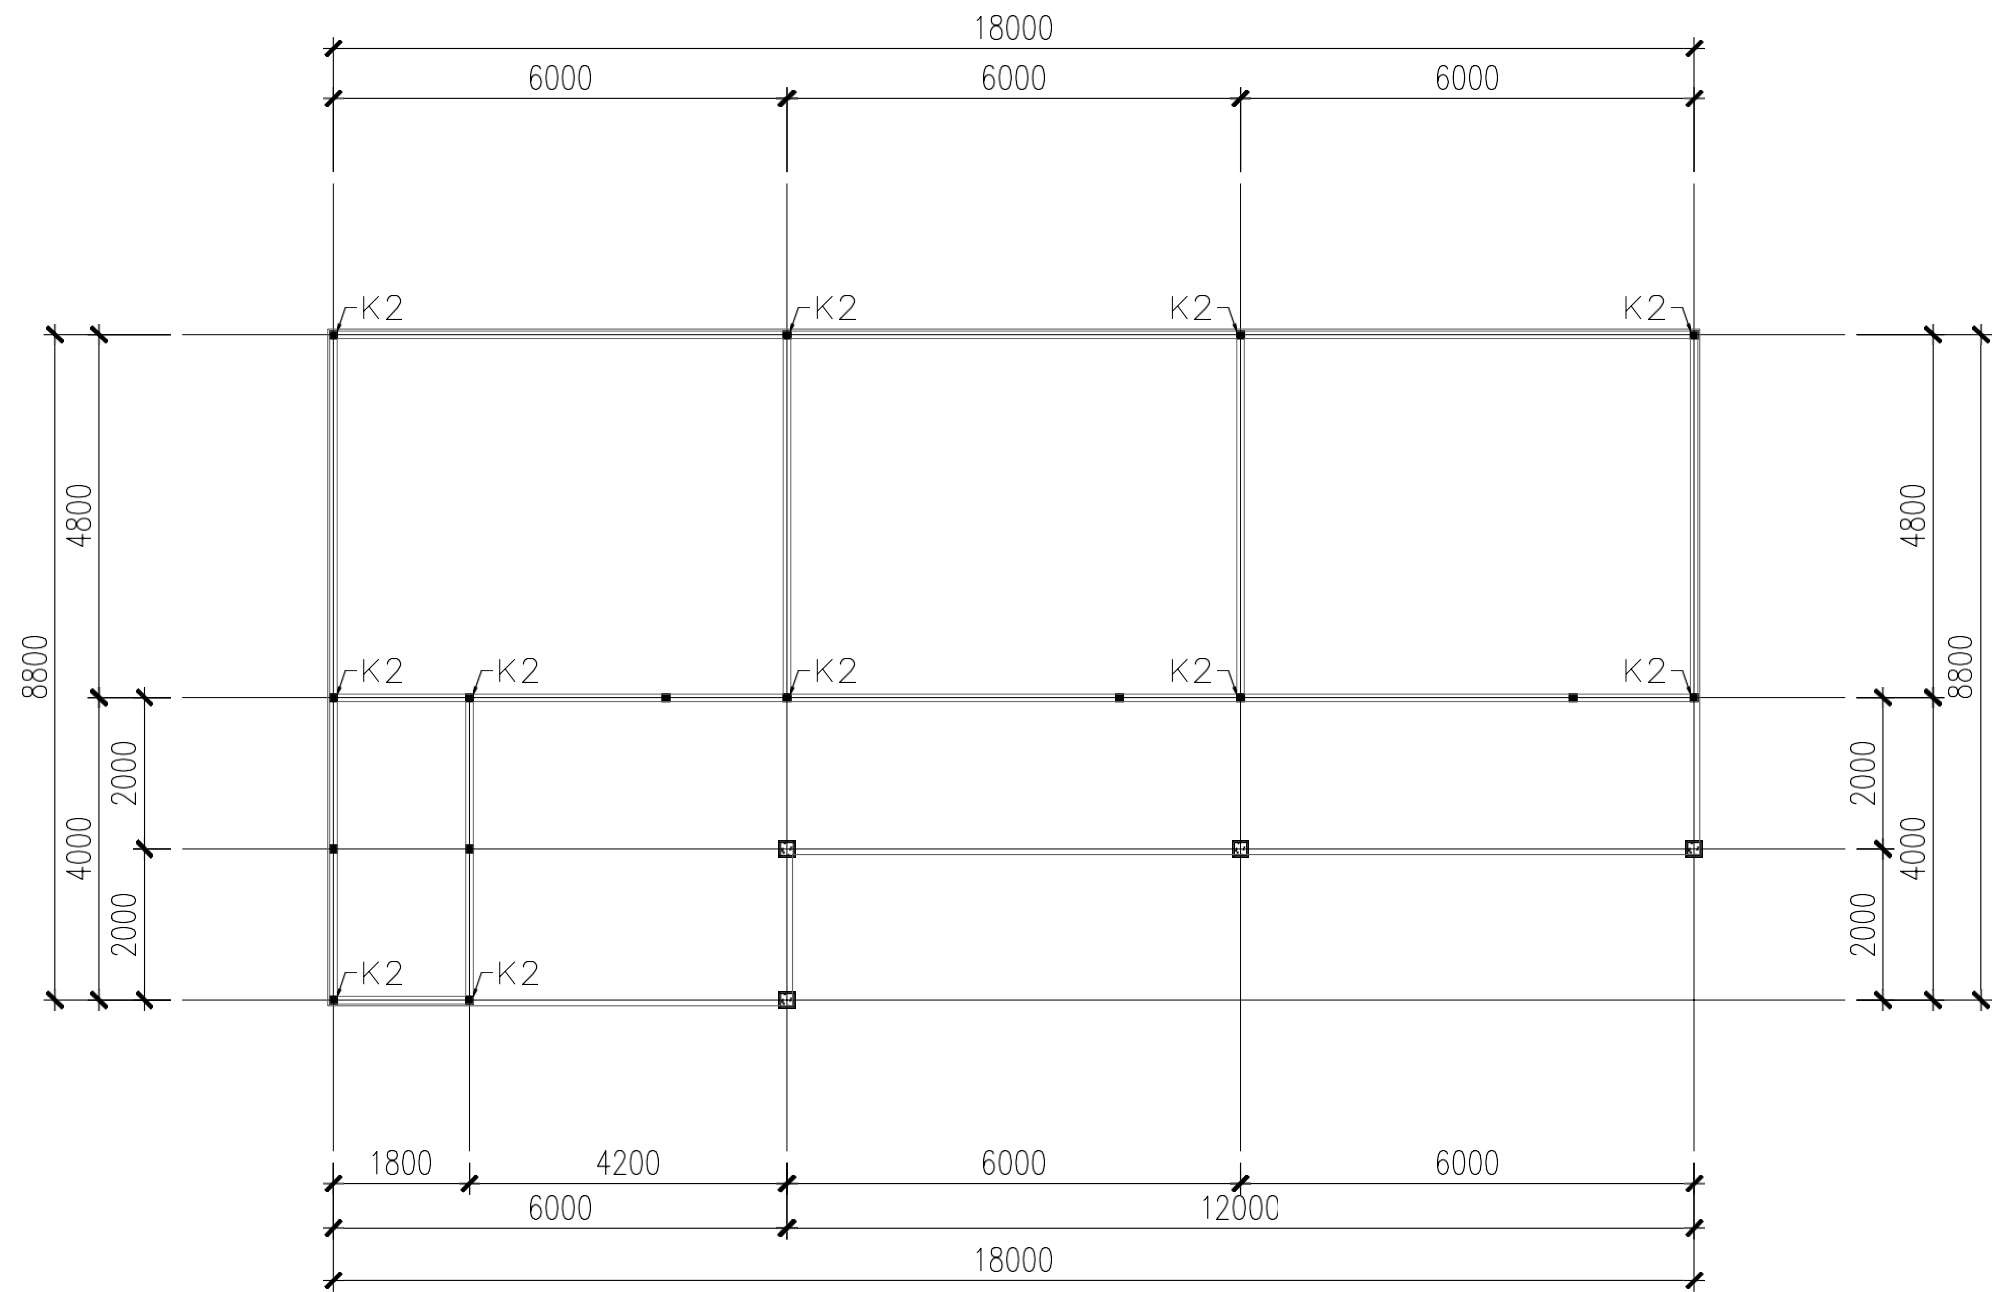

KETERANGAN :


PENAMBAHAN KETINGGIAN KOLOM EKSISTING +2.600 – +3.500


DENAH KOLOM

SKALA : 1:100

DN
01

*satuan dalam milimeter kecuali disebutkan lain dalam dimensi

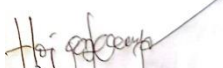CATATAN			
 PEMERINTAH KABUPATEN KUTAI TIMUR DINAS PENDIDIKAN DAN KEBUDAYAAN Kawasan Perkantoran Bukit Pelangi Sangatta Kabupaten Kutai Timur, Kalimantan Timur			
KEGIATAN			
PENGLOLAAN PENDIDIKAN ANAK USIA DINI (PAUD)			
PEKERJAAN			
LANJUTAN PEMBANGUNAN TK PAS BQ KEC. SANGATTA SELATAN			
LOKASI			
KEC. SANGATTA SELATAN			
DIKETAHUI / DISETUJUI			
DINAS PENDIDIKAN DAN KEBUDAYAAN  HERI PURWANTO, S.PD.,AUD.,MPD PLT. KABID. PEMBINAAN PAUD DAN PNF			
MENGETAHUI / MENYETUJUI			
CV. ALIF KARYA KONSULINDO  JUNI LAPADATU SITE ENGINEER			
NAMA GAMBAR		SKALA	
DENAH		1 : 50	
DIBUAT			
CV. ABRIZAM PUTRA BORNEO  SUPARDI AMRUDDIN DIREKTUR			
TIM PELAKSANA			TTD
NO	REVISI	TANGGAL	PARAF
NO.GAMBAR		JML.GAMBAR	HAL

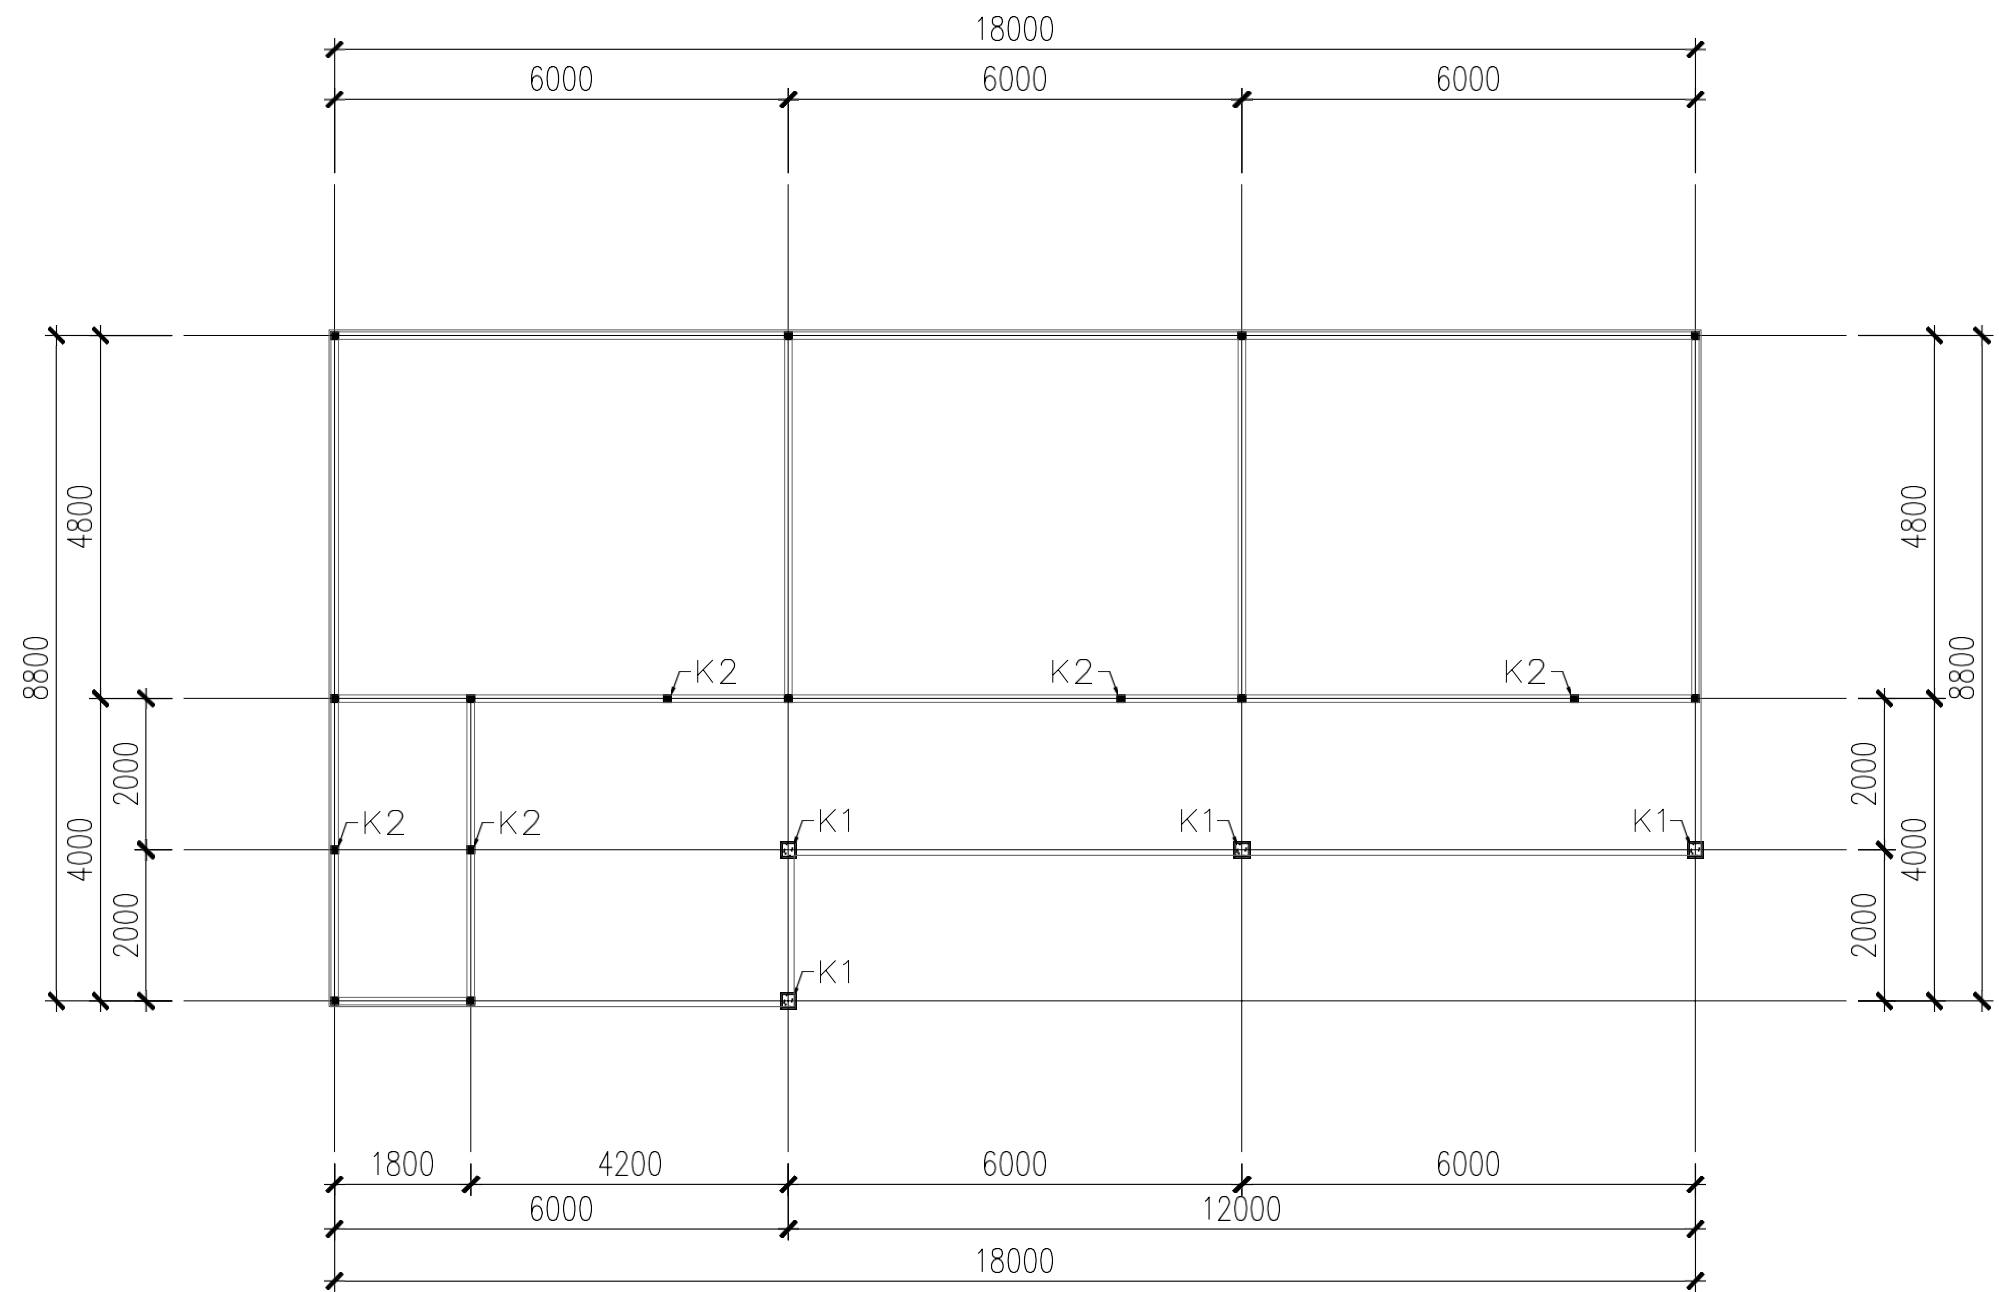



KETERANGAN :

PENAMBAHAN KOLOM K1 DAN K2 +3.500

DENAH KOLOM
SKALA : 1:100

DN
01

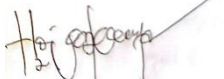CATATAN			
 PEMERINTAH KABUPATEN KUTAI TIMUR DINAS PENDIDIKAN DAN KEBUDAYAAN Kawasan Perkantoran Bukit Pelangi Sangatta Kabupaten Kutai Timur, Kalimantan Timur			
KEGIATAN			
PENGELOLAAN PENDIDIKAN ANAK USIA DINI (PAUD)			
PEKERJAAN			
LANJUTAN PEMBANGUNAN TK PAS BQ KEC. SANGATTA SELATAN			
LOKASI			
KEC. SANGATTA SELATAN			
DIKETAHUI / DISETUJUI			
DINAS PENDIDIKAN DAN KEBUDAYAAN  HERI PURWANTO, S.PD.,AUD.,MPD PLT. KABID. PEMBINAAN PAUD DAN PNF			
MENGETAHUI / MENYETUJUI			
CV. ALIF KARYA KONSULINDO  JUNI LAPADATU SITE ENGINEER			
NAMA GAMBAR		SKALA	
DENAH		1 : 50	
DIBUAT			
CV. ABRIZAM PUTRA BORNEO  SUPARDILAMIRUDDIN DIREKTUR			
TIM PELAKSANA			TTD
NO	REVISI	TANGGAL	PARAF
NO.GAMBAR		JML.GAMBAR	HAL

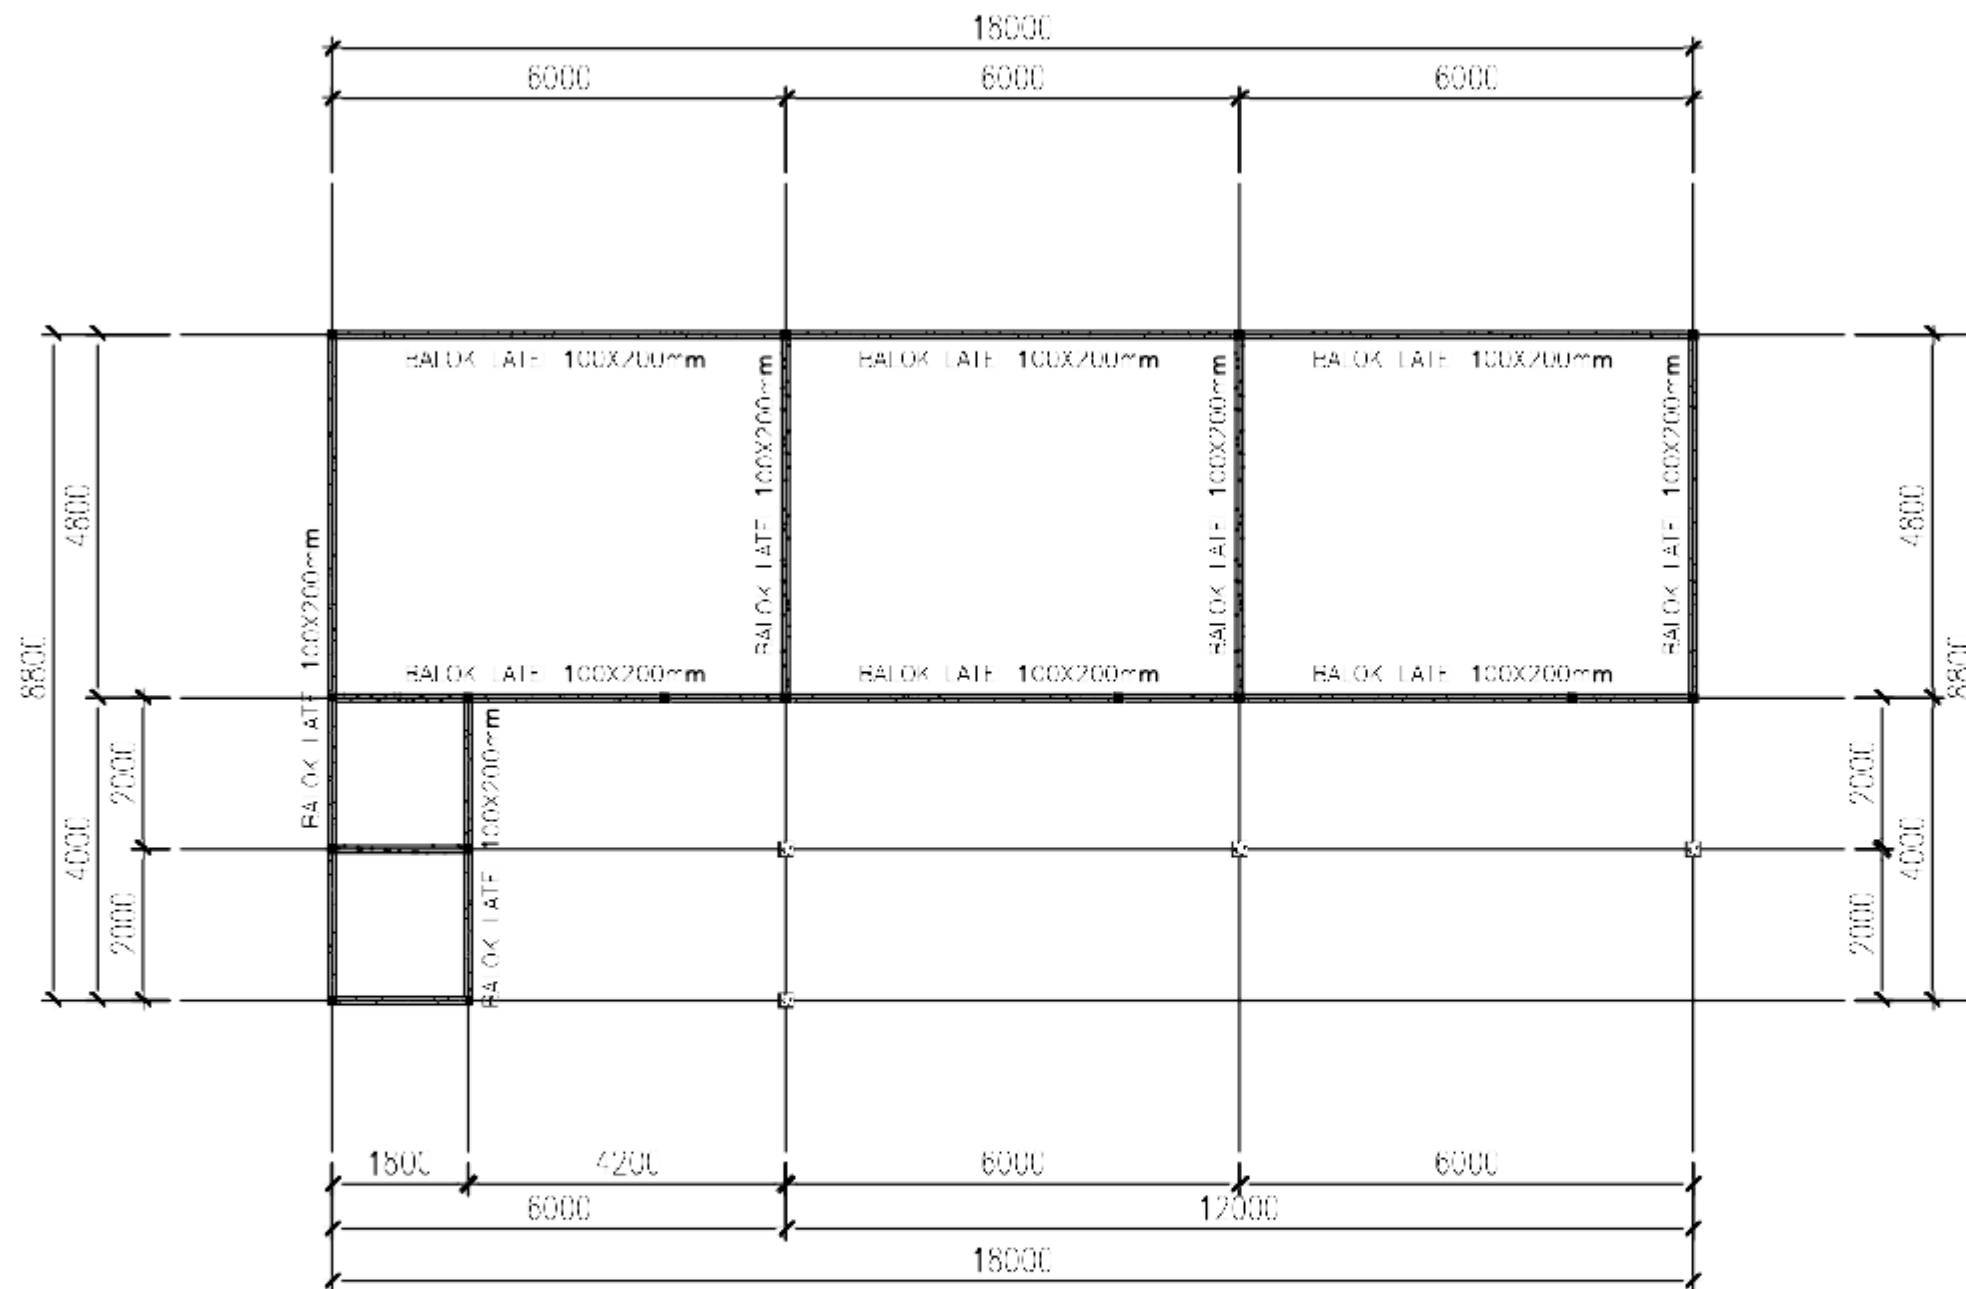


KEITERANGAN :


EL : BALOK LATEY ELV +2.750

DENAH BALOK LATEY

SKALA : 1:100

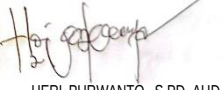

CATATAN			
 PEMERINTAH KABUPATEN KUTAI TIMUR DINAS PENDIDIKAN DAN KEBUDAYAAN Kawasan Perkantoran Bukit Pelangi Sangatta Kabupaten Kutai Timur, Kalimantan Timur			
KEGIATAN			
PENGLOLAAN PENDIDIKAN ANAK USIA DINI (PAUD)			
PEKERJAAN			
LANJUTAN PEMBANGUNAN TK PAS BQ KEC. SANGATTA SELATAN			
LOKASI			
KEC. SANGATTA SELATAN			
DIKETAHUI / DISETUJUI			
DINAS PENDIDIKAN DAN KEBUDAYAAN			
 HERI PURWANTO, S.PD.,AUD.,MPD PLT. KABID. PEMBINAAN PAUD DAN PNF			
MENGETAHUI / MENYETUJUI			
CV. ALIF KARYA KONSULINDO			
 JUNI LAPADATU SITE ENGINEER			
NAMA GAMBAR		SKALA	
DENAH		1 : 50	
DIBUAT			
CV. ABRIZAM PUTRA BORNEO			
 SUPARDI AMIRUDDIN DIREKTUR			
TIM PELAKSANA			TTD
NO	REVISI	TANGGAL	PARAF
NO.GAMBAR		JML.GAMBAR	HAL

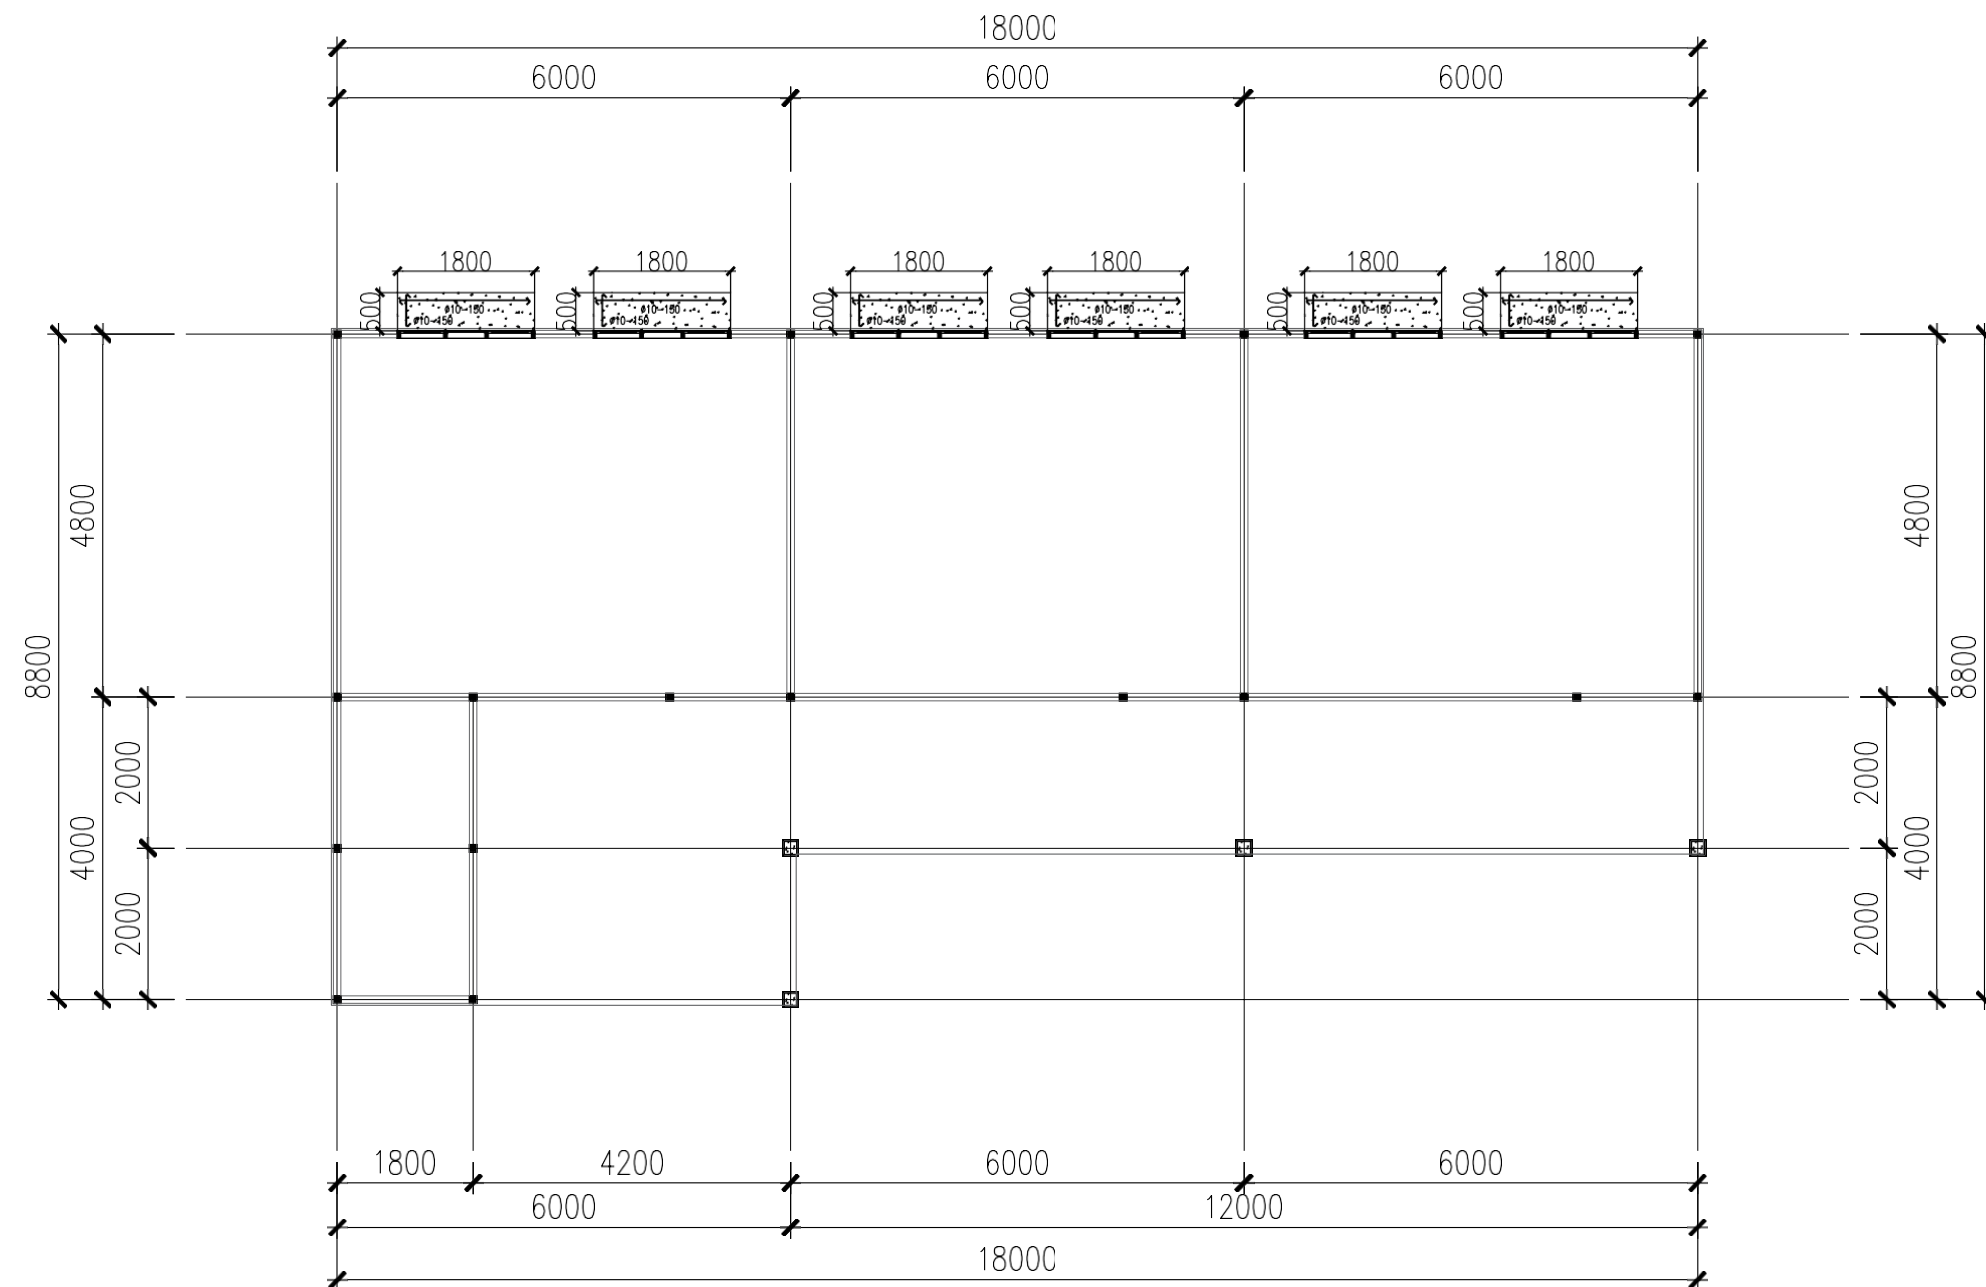


KETERANGAN :


KANOPI BETON T=10cm ELEVASI +2.750

DENAH KANOPI BETON
SKALA : 1:100

DN
01

*satuan dalam milimeter kecuali disebutkan lain dalam dimensi

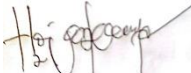CATATAN			
 PEMERINTAH KABUPATEN KUTAI TIMUR DINAS PENDIDIKAN DAN KEBUDAYAAN Kawasan Perkantoran Bukit Pelangi Sangatta Kabupaten Kutai Timur, Kalimantan Timur			
KEGIATAN			
PENGLOLAAN PENDIDIKAN ANAK USIA DINI (PAUD)			
PEKERJAAN			
LANJUTAN PEMBANGUNAN TK PAS BQ KEC. SANGATTA SELATAN			
LOKASI			
KEC. SANGATTA SELATAN			
DIKETAHUI / DISETUJUI			
DINAS PENDIDIKAN DAN KEBUDAYAAN  HERI PURWANTO, S.PD.,AUD.,MPD. PLT. KABID. PEMBINAAN PAUD DAN PNF			
MENGETAHUI / MENYETUJUI			
CV. ALIF KARYA KONSULINDO  JUN LAPADATU SITE ENGINEER			
NAMA GAMBAR		SKALA	
DENAH		1 : 50	
DIBUAT			
CV. ABRIZAM PUTRA BORNEO  SUPARDNAMRUDHI DIREKTUR			
TIM PELAKSANA			TTD
NO	REVISI	TANGGAL	PARAF
NO.GAMBAR		JML.GAMBAR	HAL

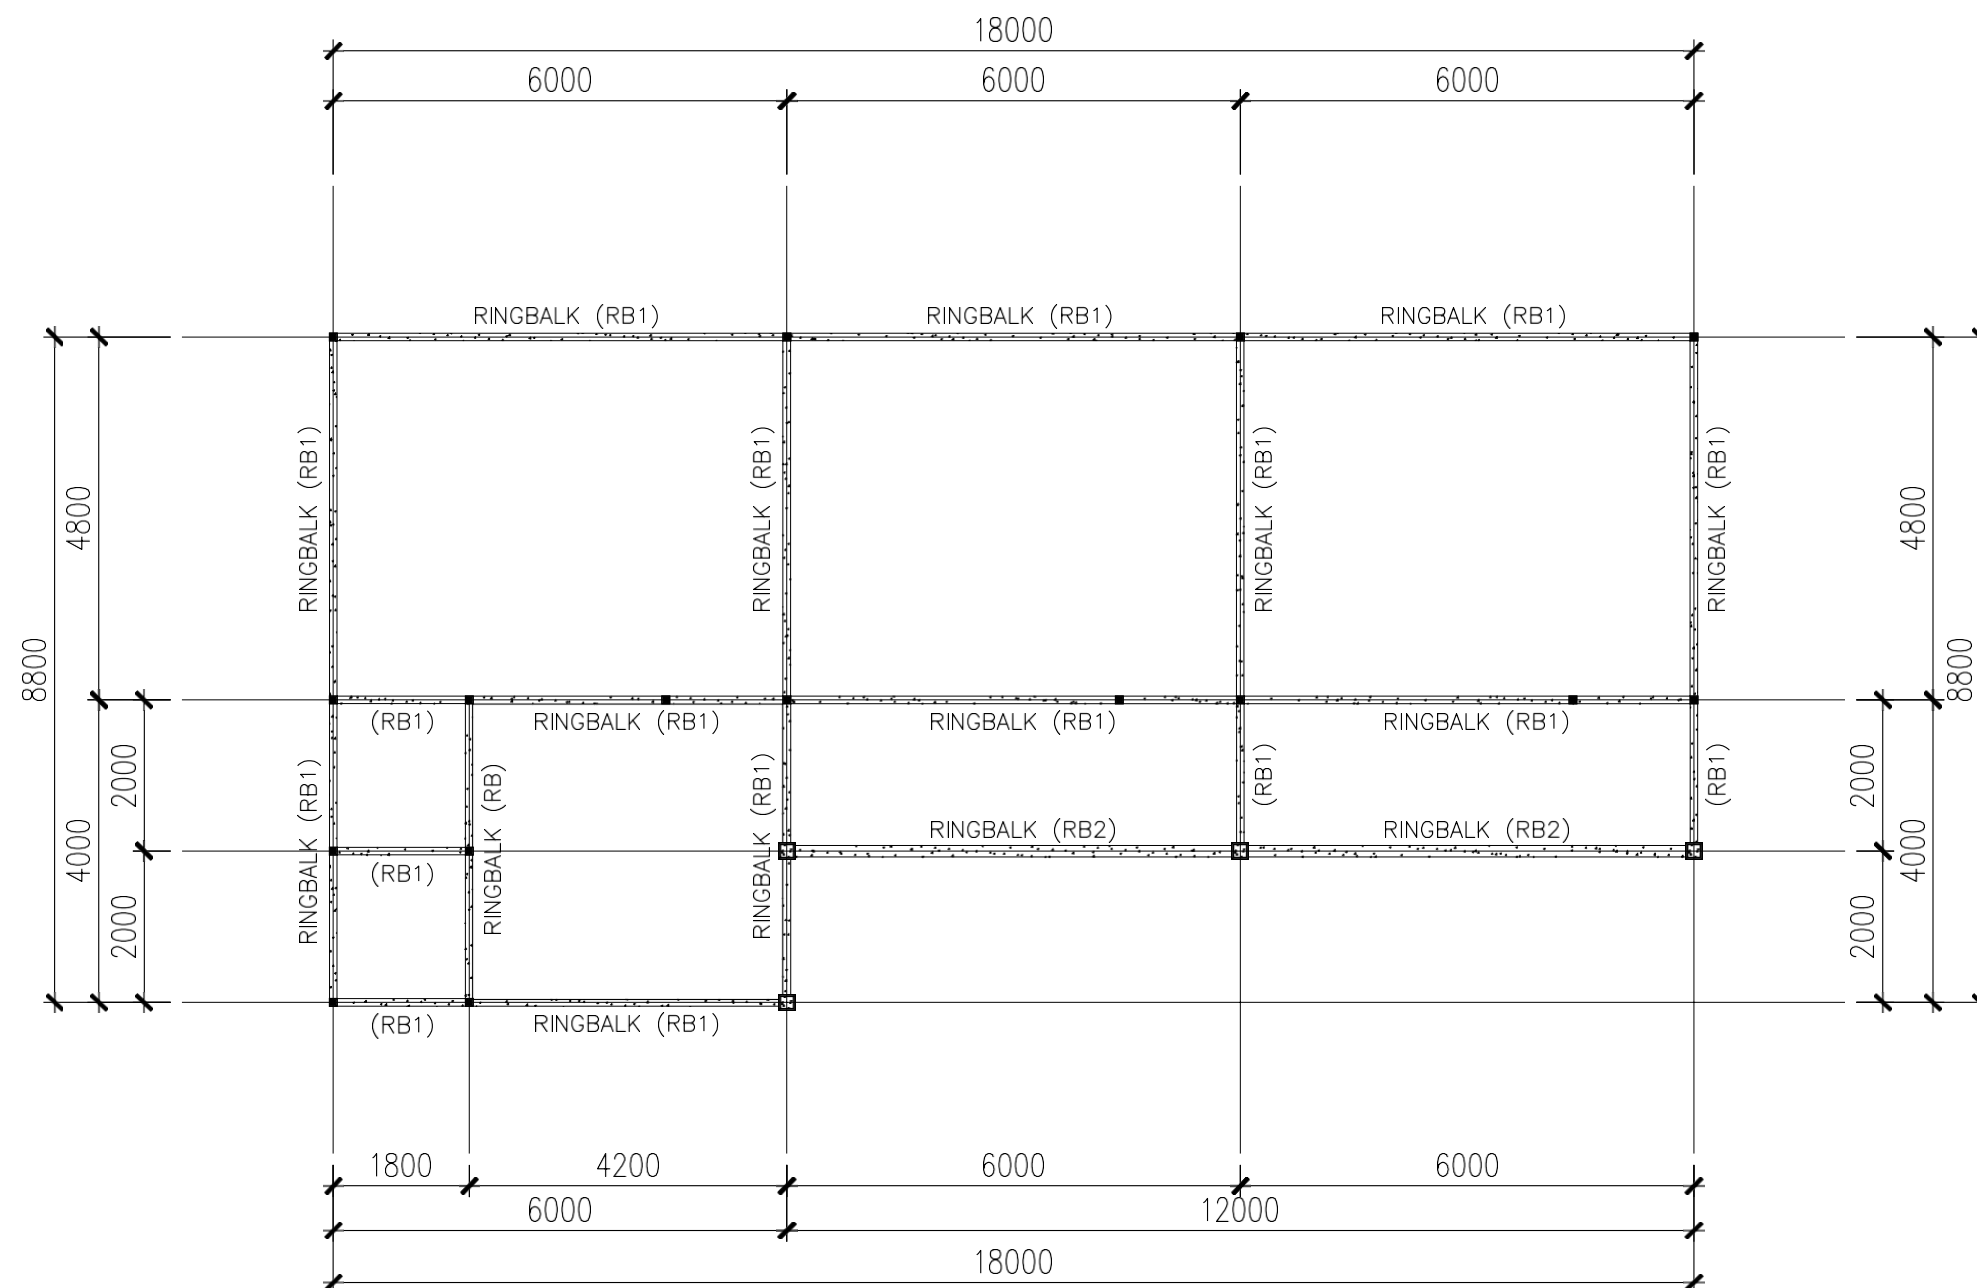

KETERANGAN :

RB1 : RINGBALOK UK.100x200 ELV +3.500


RB2 : RINGBALOK Uk.150X300 ELV +3.500

DENAH RINGBALK

SKALA : 1:100

DN
01

CATATAN			
 PEMERINTAH KABUPATEN KUTAI TIMUR DINAS PENDIDIKAN DAN KEBUDAYAAN Kawasan Perkantoran Bukit Pelangi Sangatta Kabupaten Kutai Timur, Kalimantan Timur			
KEGIATAN			
PENGLOLAAN PENDIDIKAN ANAK USIA DINI (PAUD)			
PEKERJAAN			
LANJUTAN PEMBANGUNAN TK PAS BQ KEC. SANGATTA SELATAN			
LOKASI			
KEC. SANGATTA SELATAN			
DIKETAHUI / DISETUJUI			
DINAS PENDIDIKAN DAN KEBUDAYAAN  HERI PURWANTO, S.PD.,AUD.,MPD PLT. KABID. PEMBINAAN PAUD DAN PNF			
MENGETAHUI / MENYETUJUI			
CV. ALIF KARYA KONSULINDO  JUNI LAPADATU SITE ENGINEER			
NAMA GAMBAR		SKALA	
DENAH		1 : 50	
DIBUAT			
CV. ABRIZAM PUTRA BORNEO  SUPARDI AMIRUDDIN DIREKTUR			
TIM PELAKSANA			TTD
NO	REVISI	TANGGAL	PARAF
NO.GAMBAR	JML.GAMBAR	HAL	

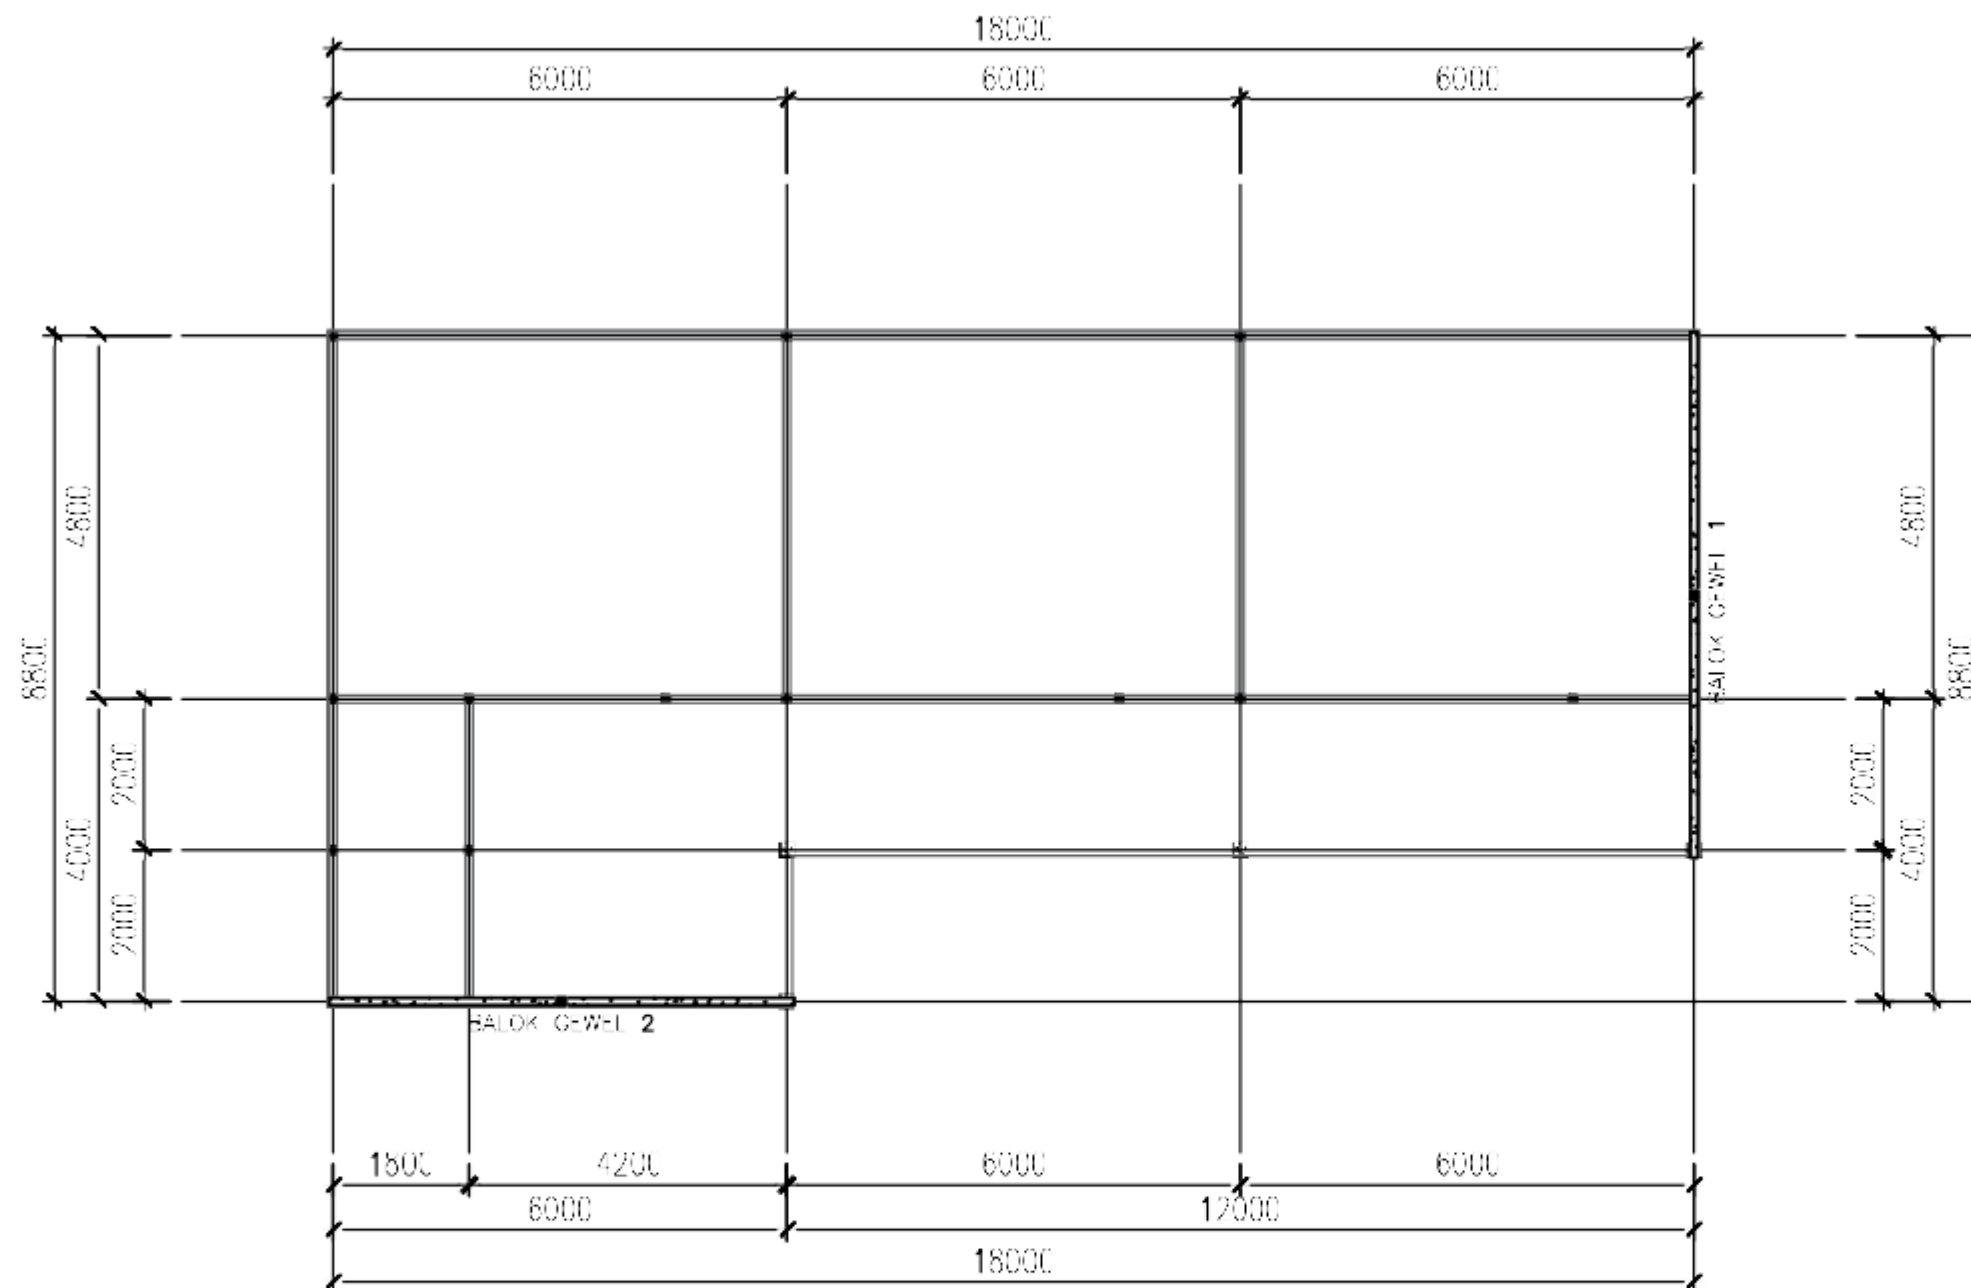


KETERANGAN :


GEWEL 1 : FF

DENAH BALOK GEWEL

SKALA : 1:100

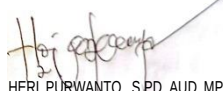

CATATAN			
 PEMERINTAH KABUPATEN KUTAI TIMUR DINAS PENDIDIKAN DAN KEBUDAYAAN Kawasan Perkantoran Bukit Pelangi Sangatta Kabupaten Kutai Timur, Kalimantan Timur			
KEGIATAN			
PENGLOLAAN PENDIDIKAN ANAK USIA DINI (PAUD)			
PEKERJAAN			
LANJUTAN PEMBANGUNAN TK PAS BQ KEC. SANGATTA SELATAN			
LOKASI			
KEC. SANGATTA SELATAN			
DIKETAHUI / DISETUJUI			
DINAS PENDIDIKAN DAN KEBUDAYAAN			
 HERI PURWANTO, S.PD.,AUD.,MPD PLT. KABID. PEMBINAAN PAUD DAN PNF			
MENGETAHUI / MENSETUJUI			
CV. ALIF KARYA KONSULINDO			
 JUNI LAPADATU SITE ENGINEER			
NAMA GAMBAR		SKALA	
DENAH		1 : 50	
DIBUAT			
CV. ABRIZAM PUTRA BORNEO			
 SUPARDHAMIRUDDIN DIREKTUR			
TIM PELAKSANA		TTD	
NO	REVISI	TANGGAL	PARAF
NO.GAMBAR		JML.GAMBAR	HAL

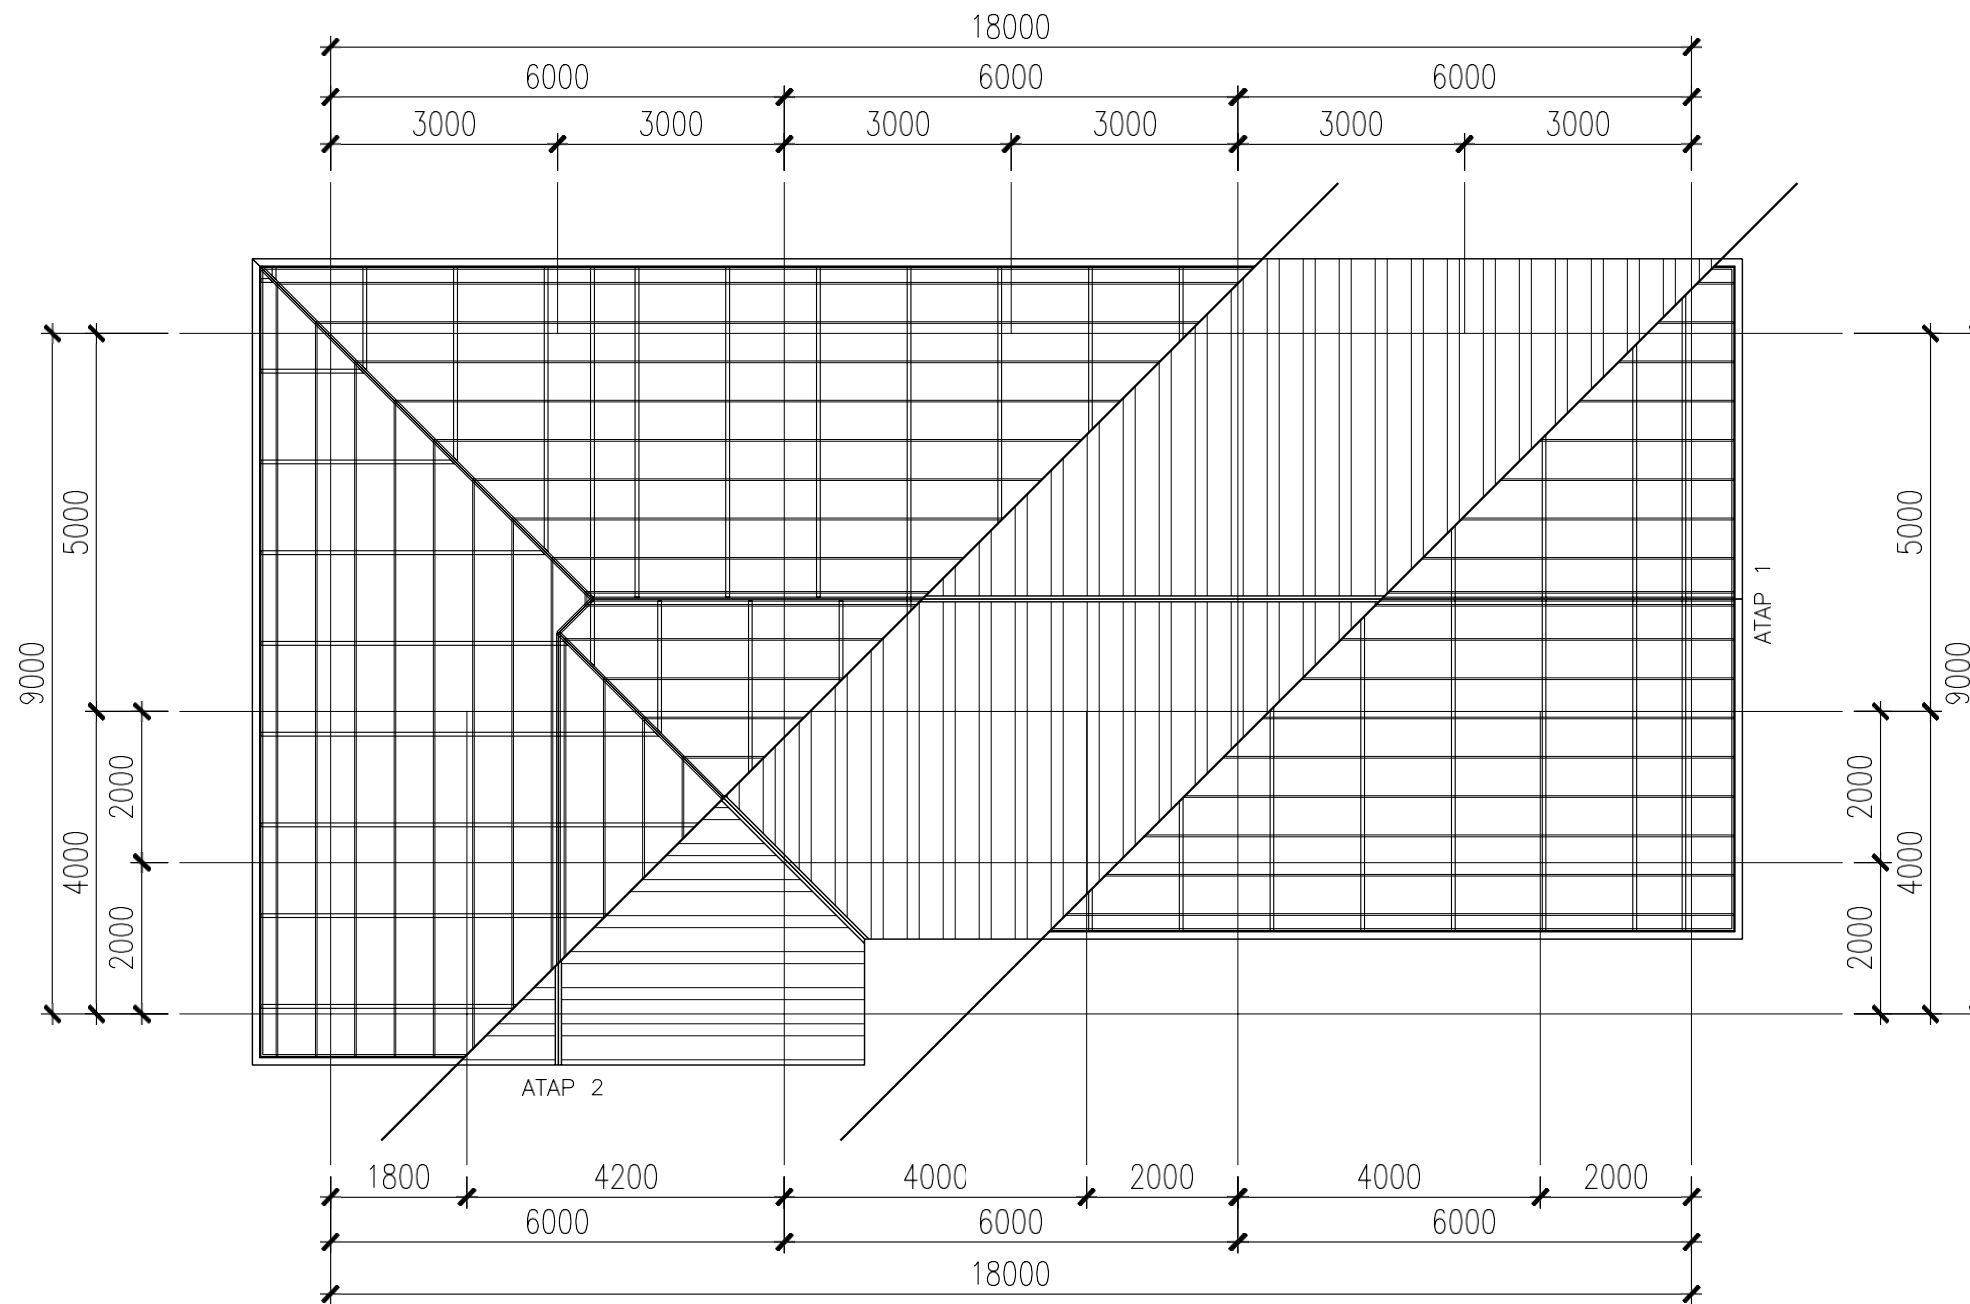


KETERANGAN :


RANGKA ATAP BAJA RINGAN
PENUTUP ATAP ZYNCALUME

DENAH BALOK GEWEL
SKALA : 1:100


DN
01

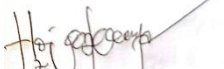CATATAN			
 PEMERINTAH KABUPATEN KUTAI TIMUR DINAS PENDIDIKAN DAN KEBUDAYAAN Kawasan Perkantoran Bukit Pelangi Sangatta Kabupaten Kutai Timur, Kalimantan Timur			
KEGIATAN			
PENGLOLAAN PENDIDIKAN ANAK USIA DINI (PAUD)			
PEKERJAAN			
LANJUTAN PEMBANGUNAN TK PAS BQ KEC. SANGATTA SELATAN			
LOKASI			
KEC. SANGATTA SELATAN			
DIKETAHUI / DISETUJUI			
DINAS PENDIDIKAN DAN KEBUDAYAAN  HERI PURWANTO, S.PD.,AUD.,MPD PLT. KABID. PEMBINAAN PAUD DAN PNF			
MENGETAHUI / MENYETUJUI			
CV. ALIF KARYA KONSULINDO  JUNI LAPADATU SITE ENGINEER			
NAMA GAMBAR		SKALA	
DENAH		1 : 50	
DIBUAT			
CV. ABRIZAM PUTRA BORNEO  SUPARDI AMIRUDDIN DIREKTUR			
TIM PELAKSANA			TTD
NO	REVISI	TANGGAL	PARAF
NO.GAMBAR	JML.GAMBAR	HAL	


DETAIL PENULANGAN SLOOF

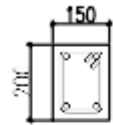KOLE	SLOOF (S1)
DIMENSI	150X200mm
GAMBAR	
IUL. UTAMA	4 $\varnothing 12$
IUL. SENCKANG	$\varnothing 8 - 150$
COVER	25 MM


DETAIL PENULANGAN KOLOM

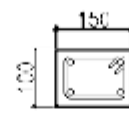KOLE	KOLOM (K2)
DIMENSI	100X150mm
GAMBAR	
IUL. UTAMA	4 $\varnothing 12$
IUL. SENCKANG	$\varnothing 8 - 150$
COVER	25 MM


DETAIL PENULANGAN KOLOM

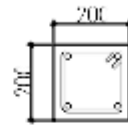KOLE	KOLOM (K1)
DIMENSI	200X200mm
GAMBAR	
IUL. UTAMA	4 $\varnothing 12$
IUL. SENCKANG	$\varnothing 8 - 150$
COVER	25 MM


DETAIL PENULANGAN BALOK LATEI

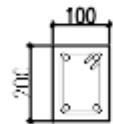KOLE	BALOK LATEI (BL)
DIMENSI	100X200mm
GAMBAR	
IUL. UTAMA	4 $\varnothing 12$
IUL. SENCKANG	$\varnothing 8 - 150$
COVER	25 MM

DETAIL PENULANGAN RINGBALK

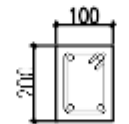KOLE	RINGBALK (RB1)
DIMENSI	100X200mm
GAMBAR	
IUL. UTAMA	4 $\varnothing 12$
IUL. SENCKANG	$\varnothing 8 - 150$
COVER	25 MM

DETAIL PENULANGAN RINGBALK

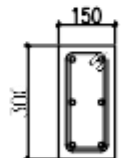
KOLE	RINGBALK (RB2)
DIMENSI	150X300mm
GAMBAR	
IUL. UTAMA	6 $\varnothing 12$
IUL. SENCKANG	$\varnothing 8 - 150$
COVER	25 MM

DETAIL PEMBESIAN

SKALA : 1:100




CATATAN			
 PEMERINTAH KABUPATEN KUTAI TIMUR DINAS PENDIDIKAN DAN KEBUDAYAAN Kawasan Perkantoran Bukit Pelangi Sangatta Kabupaten Kutai Timur, Kalimantan Timur			
KEGIATAN			
PENGELOLAAN PENDIDIKAN ANAK USIA DINI (PAUD)			
PEKERJAAN			
LANJUTAN PEMBANGUNAN TK PAS BQ KEC. SANGATTA SELATAN			
LOKASI			
KEC. SANGATTA SELATAN			
DIKETAHUI / DISETUJUI			
DINAS PENDIDIKAN DAN KEBUDAYAAN			
 HERY PURWANTO, S.PD.,AUD.,MPD PLT. KABID. PEMBINAAN PAUD DAN PNF			
MENGETAHUI / MENSETUJUI			
CV. ALIF KARYA KONSULINDO			
 JUNI LAPADATU SITE ENGINEER			
NAMA GAMBAR		SKALA	
DENAH		1 : 50	
DIBUAT			
CV. ABRIZAM PUTRA BORNEO			
 SUPARDI AMIRUDDIN DIREKTUR			
TIM PELAKSANA			TTD
NO	REVISI	TANGGAL	PARAF
NO.GAMBAR		JML.GAMBAR	HAL

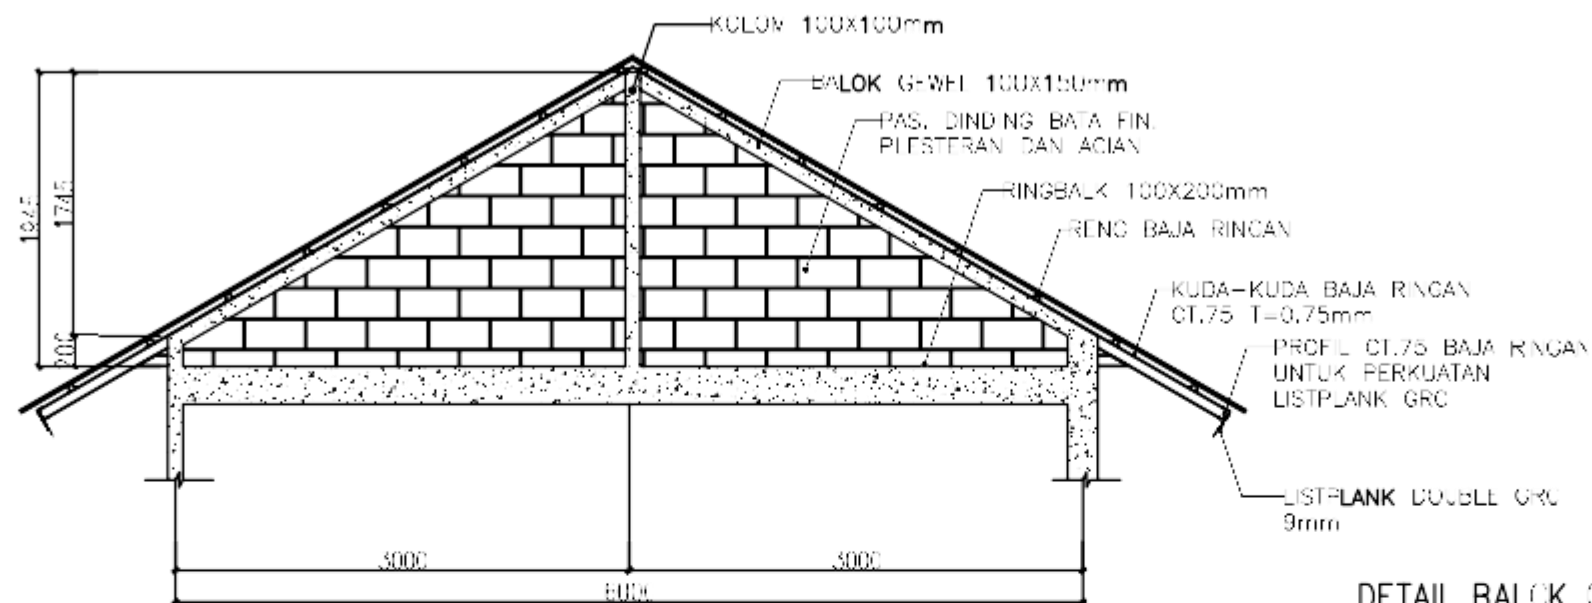

DETAIL BALOK GEWEL 2


SKALA : 1:100

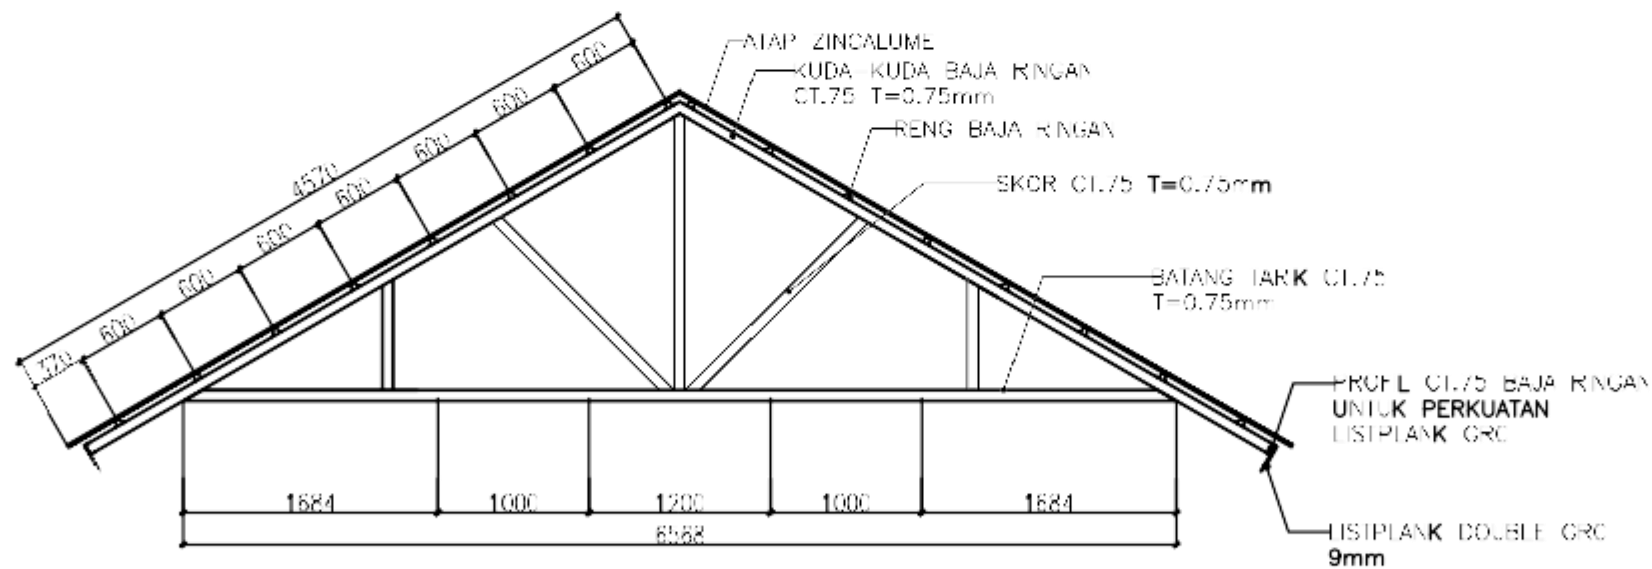


DETAIL RANCA ATAP 2

SKALA : 1:100

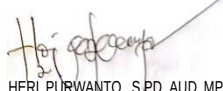


CATATAN			
 PEMERINTAH KABUPATEN KUTAI TIMUR DINAS PENDIDIKAN DAN KEBUDAYAAN Kawasan Perkantoran Bukit Pelangi Sangatta Kabupaten Kutai Timur, Kalimantan Timur			
KEGIATAN			
PENGELOLAAN PENDIDIKAN ANAK USIA DINI (PAUD)			
PEKERJAAN			
LANJUTAN PEMBANGUNAN TK PAS BQ KEC. SANGATTA SELATAN			
LOKASI			
KEC. SANGATTA SELATAN			
DIKETAHUI / DISETUJUI			
DINAS PENDIDIKAN DAN KEBUDAYAAN			
 HERI PURWANTO, S.PD.,AUD.,MPD PLT. KABID. PEMBINAAN PAUD DAN PNF			
MENGETAHUI / MENSETUJUI			
CV. ALIF KARYA KONSULINDO			
 JUNI LAPADATU SITE ENGINEER			
NAMA GAMBAR		SKALA	
DENAH		1 : 50	
DIBUAT			
CV. ABRIZAM PUTRA BORNEO			
 SUPARDI AMIRUDDIN DIREKTUR			
TIM PELAKSANA		TTD	
NO	REVISI	TANGGAL	PARAF
NO.GAMBAR		JML.GAMBAR	HAL

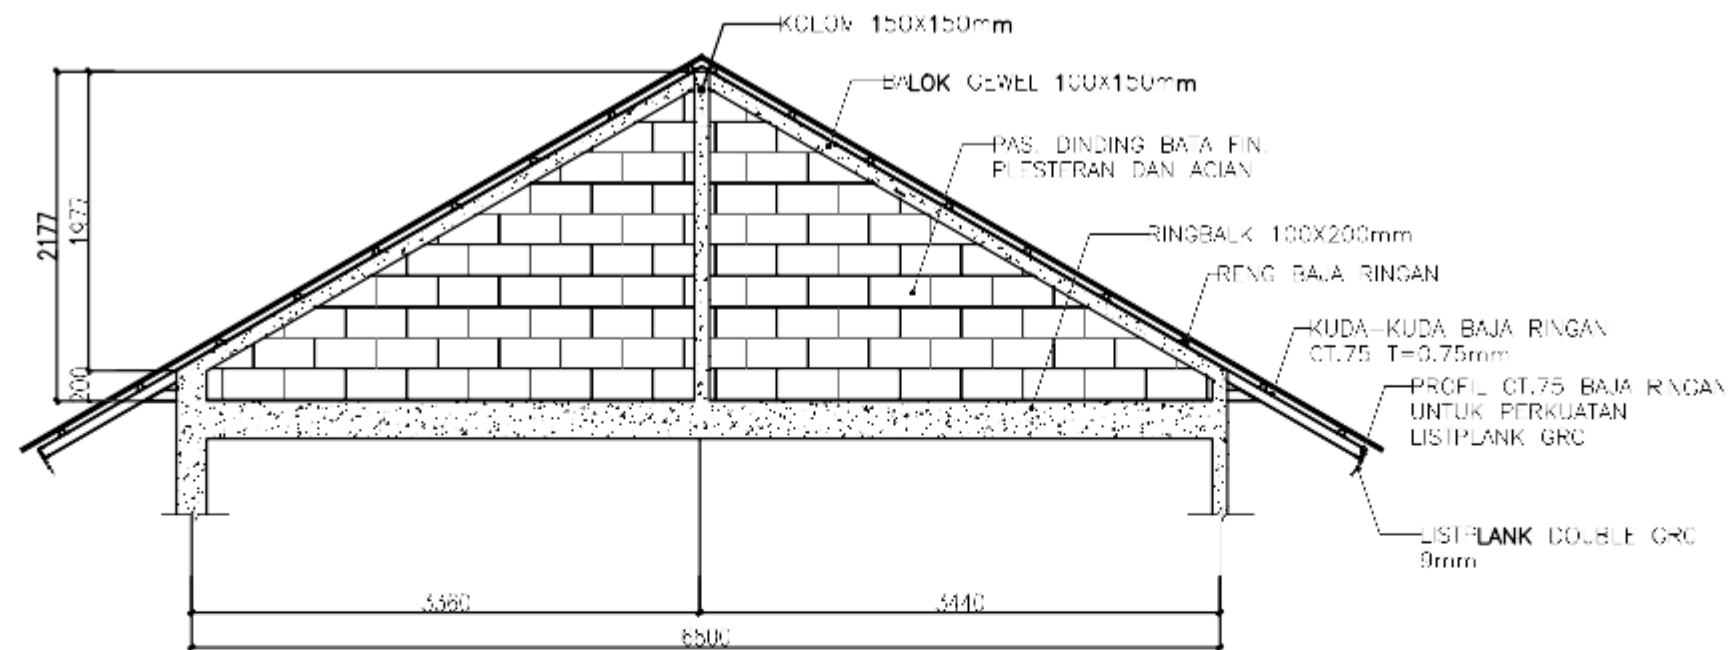

DETAIL BALOK GEWEL 1


SKALA : 1:100

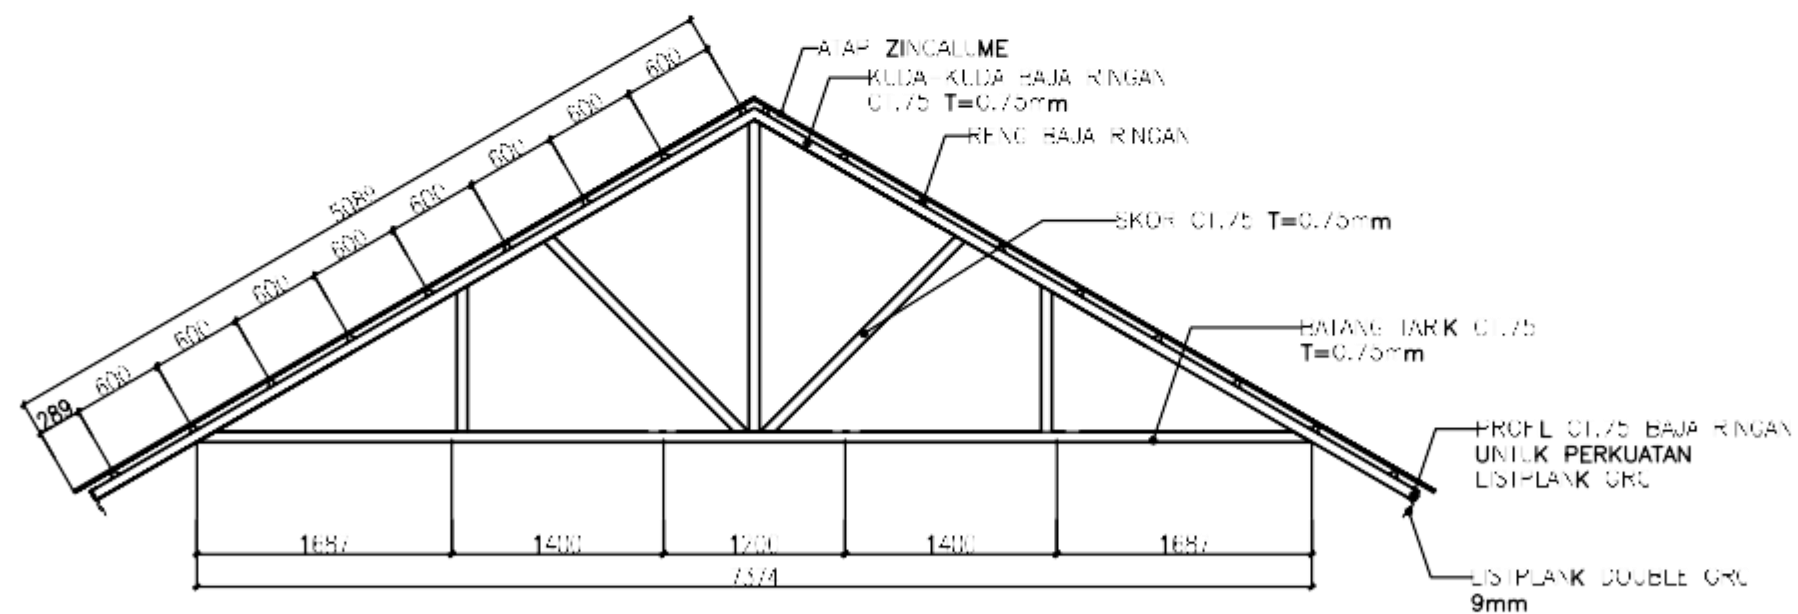


DETAIL RANGKA ATAP 1

SKALA : 1:100

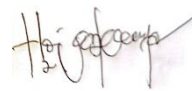

CATATAN			
 PEMERINTAH KABUPATEN KUTAI TIMUR DINAS PENDIDIKAN DAN KEBUDAYAAN Kawasan Perkantoran Bukit Pelangi Sangatta Kabupaten Kutai Timur, Kalimantan Timur			
KEGIATAN			
PENGELOLAAN PENDIDIKAN ANAK USIA DINI (PAUD)			
PEKERJAAN			
LANJUTAN PEMBANGUNAN TK PAS BQ KEC. SANGATTA SELATAN			
LOKASI			
KEC. SANGATTA SELATAN			
DIKETAHUI / DISETUJUI			
DINAS PENDIDIKAN DAN KEBUDAYAAN			
 <u>HERI PURWANTO, S.PD., AUD., MPD</u> PLT. KABID. PEMBINAAN PAUD DAN PNF			
MENGETAHUI / MENYETUJUI			
CV. ALIF KARYA KONSULINDO			
 <u>JUNI LAPADATU</u> SITE ENGINEER			
NAMA GAMBAR		SKALA	
DENAH		1 : 50	
DIBUAT			
CV. ABRIZAM PUTRA BORNEO			
 <u>SUPARDI AMIRUDDIN</u> DIREKTUR			
TIM PELAKSANA		TTD	
NO	REVISI	TANGGAL	PARAF
NO. GAMBAR		JML. GAMBAR	HAL

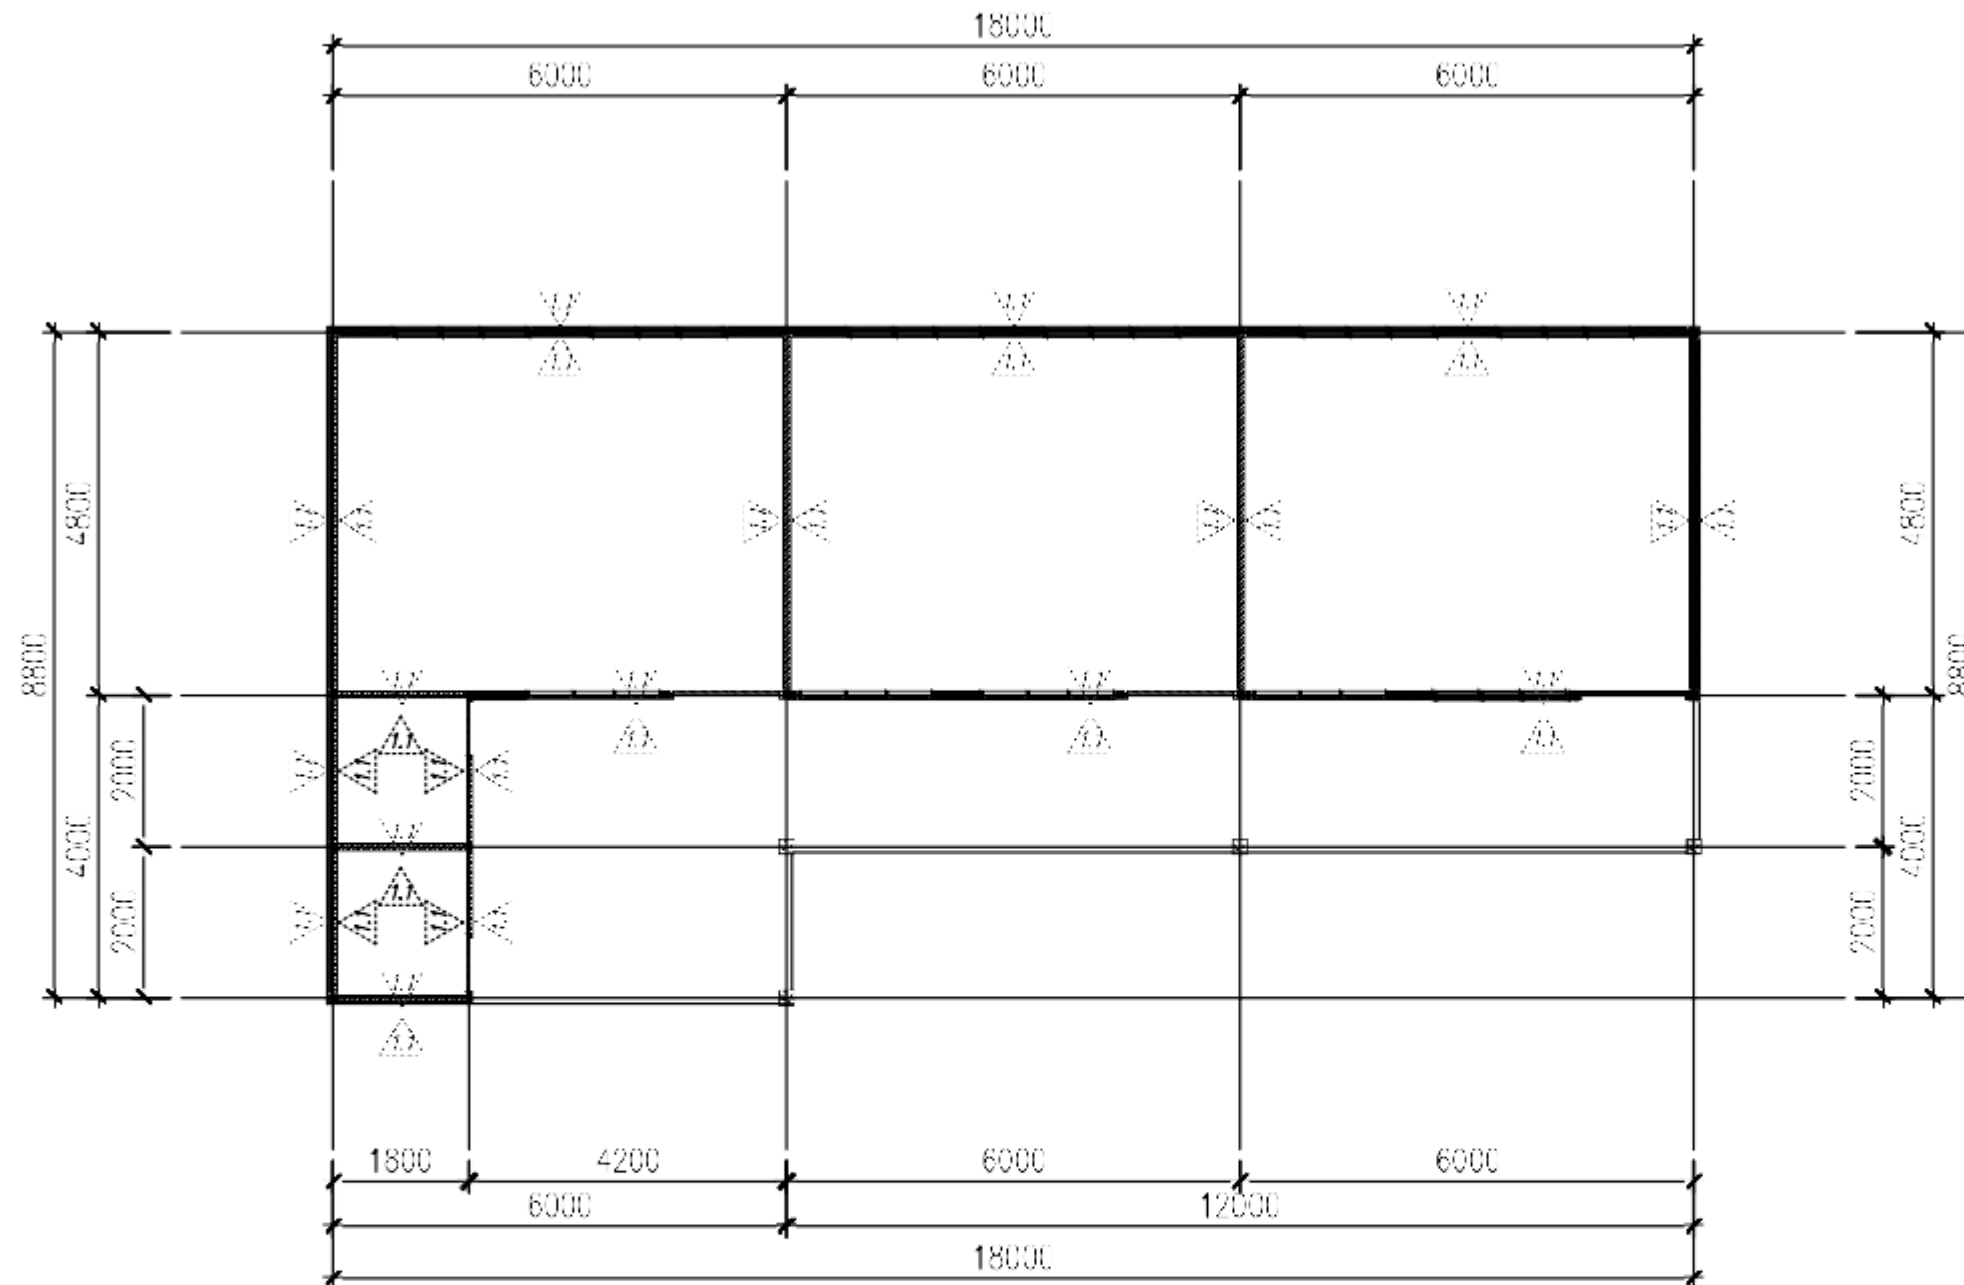



KETERANGAN :


 : LINDING BATA HE-EL FINISH FLESTERAN, ALIAN DAN CAT

DENAH DINDING

SKALA : 1:100

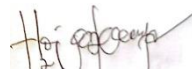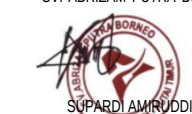

CATATAN			
 PEMERINTAH KABUPATEN KUTAI TIMUR DINAS PENDIDIKAN DAN KEBUDAYAAN Kawasan Perkantoran Bukit Pelangi Sangatta Kutai Timur			
KEGIATAN			
PENGLOLAAN PENDIDIKAN ANAK USIA DINI (PAUD)			
PEKERJAAN			
LANJUTAN PEMBANGUNAN TK PAS BQ KEC. SANGATTA SELATAN			
LOKASI			
KEC. SANGATTA SELATAN			
DIKETAHUI / DISETUJUI			
DINAS PENDIDIKAN DAN KEBUDAYAAN			
 <u>HERI PURWANTO, S.PD., AUD., MPD</u> PLT. KABID. PEMBINAAN PAUD DAN PNF			
MENGETAHUI / MENYETUJUI			
CV. ALIF KARYA KONSULINDO			
 JUNI LAPADATU SITE ENGINEER			
NAMA GAMBAR		SKALA	
DENAH		1 : 50	
DIBUAT			
CV. ABRIZAM PUTRA BORNEO			
 SUPARDI AMRUDDIN DIREKTUR			
TIM PELAKSANA		TTD	
NO	REVISI	TANGGAL	PARAF
NO. GAMBAR	JML. GAMBAR	HAL	

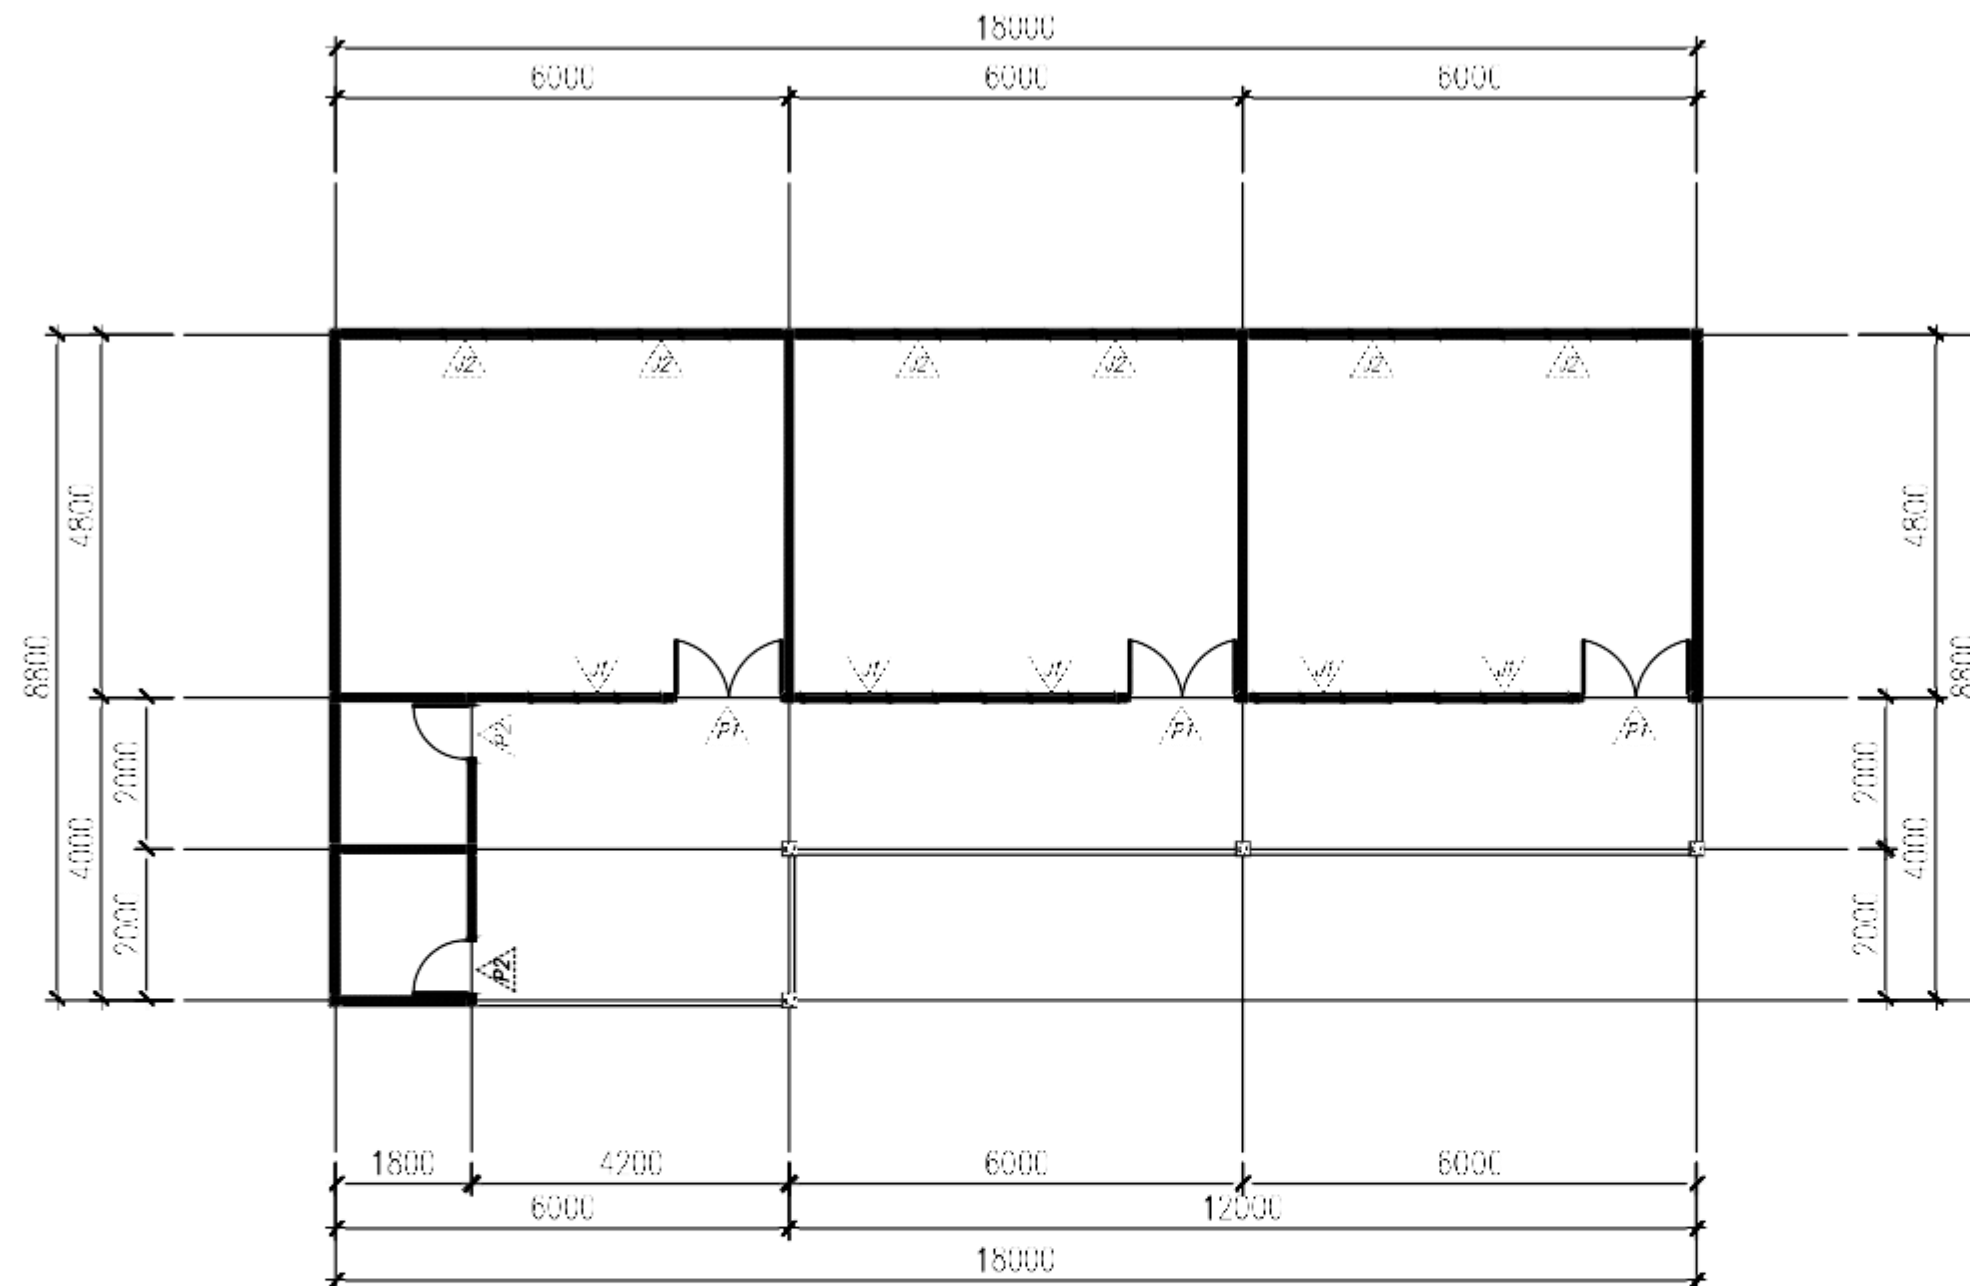




KEJERANGAN :


-  : PENAMBAHAN KUSEN DAN DAUN HINTU SERIA FINISHING
 : PEMASANGAN DAUN HINTU SERIA FINISHING.
 : PEMASANGAN DAUN JENLELA, KACA, SERIA FINISHING.
 : PEMASANGAN DAUN JENLELA, KACA, SERIA FINISHING.



DENAH KUSEN
SKALA : 1:100

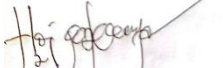

CATATAN			
 PEMERINTAH KABUPATEN KUTAI TIMUR DINAS PENDIDIKAN DAN KEBUDAYAAN Kawasan Perkantoran Bukit Pelangi Sangatta Kutai Timur			
KEGIATAN			
PENGLOLAAN PENDIDIKAN ANAK USIA DINI (PAUD)			
PEKERJAAN			
LANJUTAN PEMBANGUNAN TK PAS BQ KEC. SANGATTA SELATAN			
LOKASI			
KEC. SANGATTA SELATAN			
DIKETAHUI / DISETUJUI			
DINAS PENDIDIKAN DAN KEBUDAYAAN			
 HERI PURWANTO, S.PD.,AUD.,MPD PLT. KABID. PEMBINAAN PAUD DAN PNF			
MENGETAHUI / MENYETUJUI			
CV. ALIF KARYA KONSULINDO			
 JUNI LAPADATU SITE ENGINEER			
NAMA GAMBAR		SKALA	
DENAH		1 : 50	
DIBUAT			
CV. ABRIZAM PUTRA BORNEO			
 SUPARDNAMIRUDDIN DIREKTUR			
TIM PELAKSANA			TTD
NO	REVISI	TANGGAL	PARAF
NO.GAMBAR		JML.GAMBAR	HAL

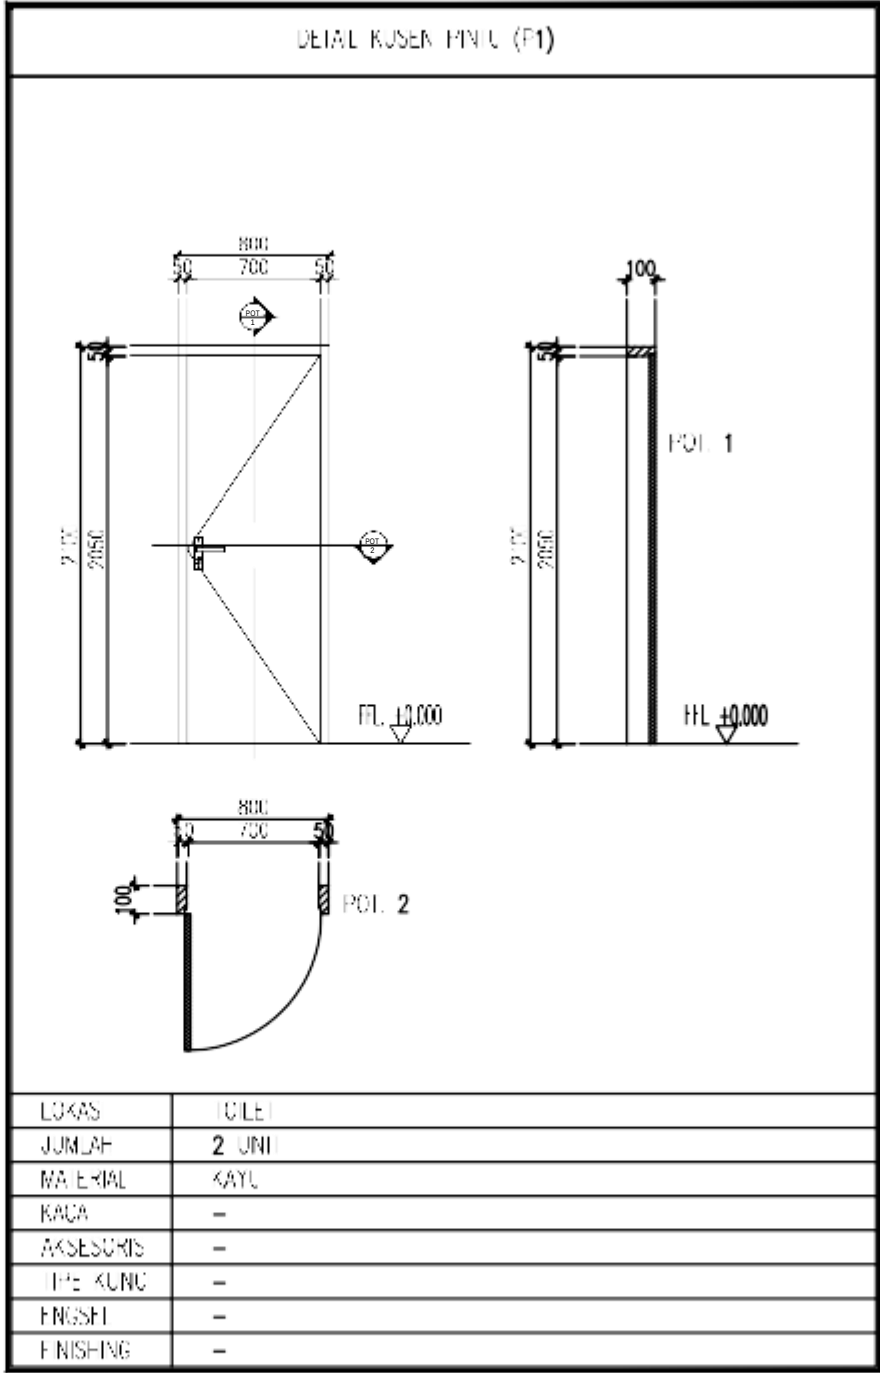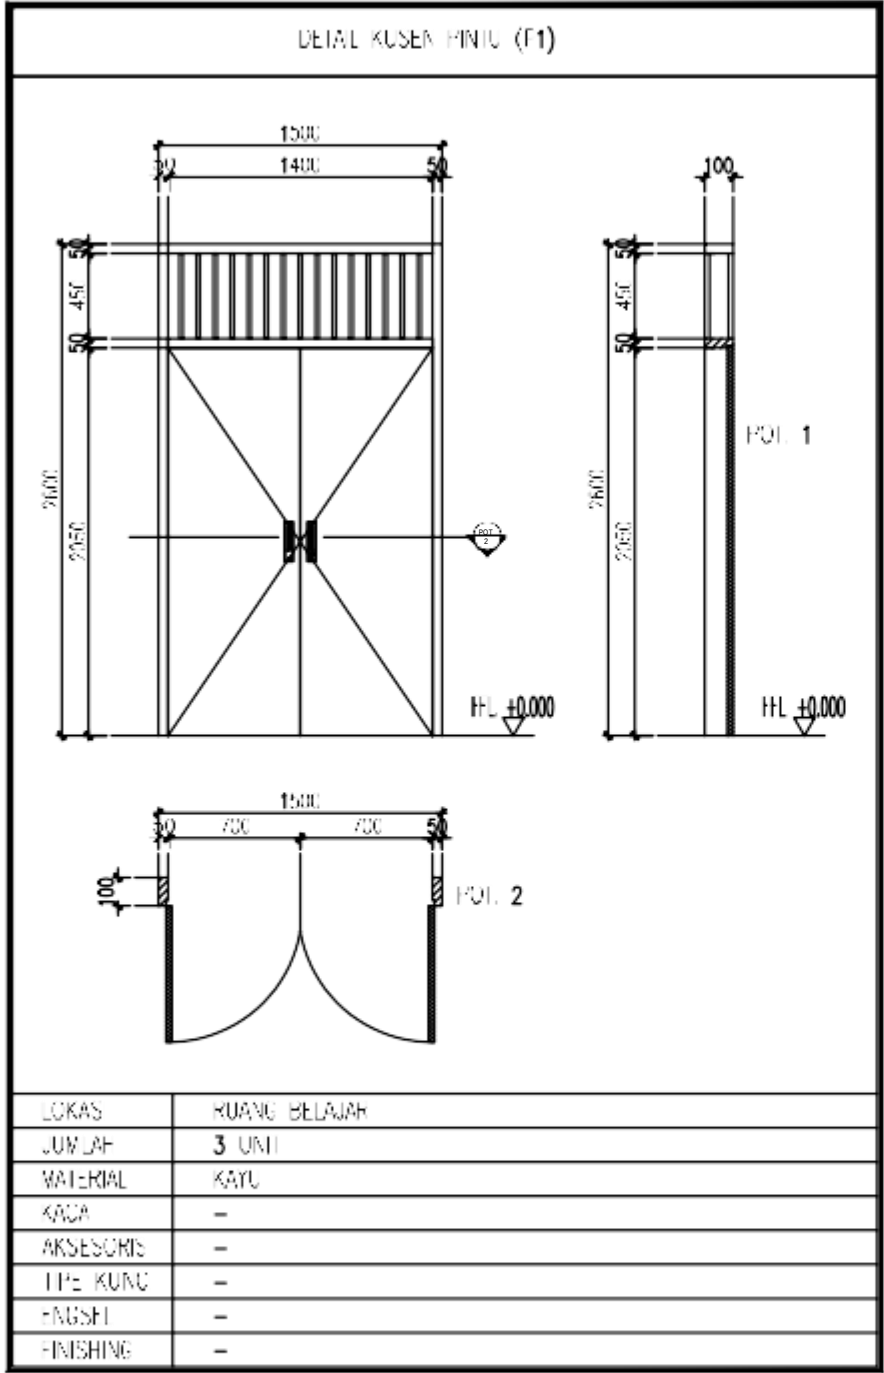

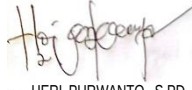CATATAN			
 PEMERINTAH KABUPATEN KUTAI TIMUR DINAS PENDIDIKAN DAN KEBUDAYAAN Kawasan Perkantoran Bukit Pelangi Sangatta Kabupaten Kutai Timur, Kalimantan Timur			
KEGIATAN			
PENGELOLAAN PENDIDIKAN ANAK USIA DINI (PAUD)			
PEKERJAAN			
LANJUTAN PEMBANGUNAN TK PAS BQ KEC. SANGATTA SELATAN			
LOKASI			
KEC. SANGATTA SELATAN			
DIKETAHUI / DISETUJUI			
DINAS PENDIDIKAN DAN KEBUDAYAAN  HERI PURWANTO, S.PD.,AUD.,MPD PLT. KABID. PEMBINAAN PAUD DAN PNF			
MENGETAHUI / MENYETUJUI			
CV. ALIF KARYA KONSULINDO  JUNI LAPADATU SITE ENGINEER			
NAMA GAMBAR		SKALA	
DENAH		1 : 50	
DIBUAT			
CV. ABRIZAM PUTRA BORNEO  SUPARDI AMRUDDIN DIREKTUR			
TIM PELAKSANA		TTD	
NO	REVISI	TANGGAL	PARAF
NO.GAMBAR		JML.GAMBAR	HAL

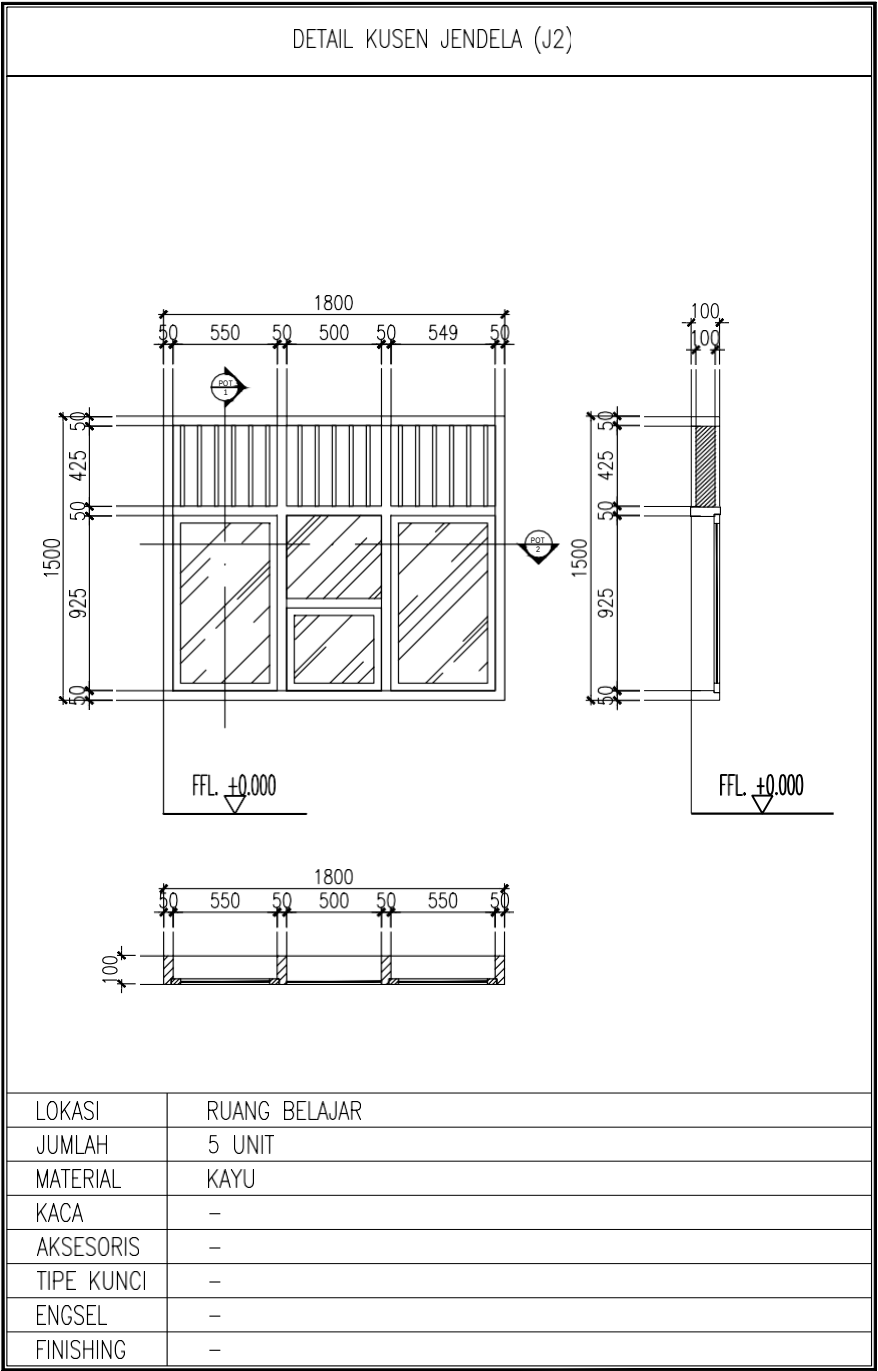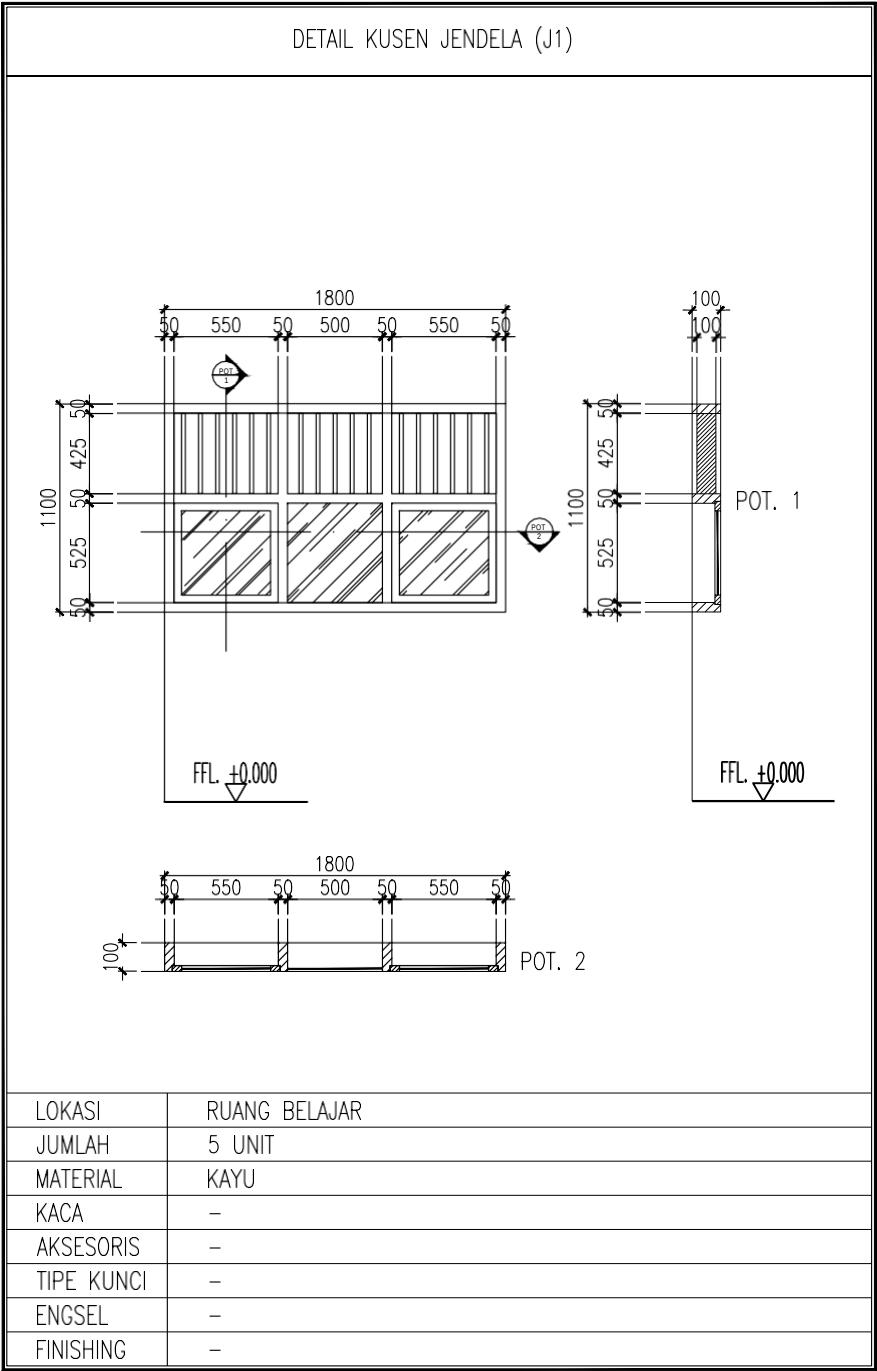

CATATAN



PEMERINTAH KABUPATEN KUTAI TIMUR
DINAS PENDIDIKAN DAN KEBUDAYAAN
Kawasan Perkantoran Bukit Pelangi Sangatta
Kabupaten Kutai Timur,
Kalimantan Timur

KEGIATAN

PENGLOLAAN PENDIDIKAN ANAK
USIA DINI (PAUD)

PEKERJAAN


LANJUTAN PEMBANGUNAN TK PAS BQ
KEC. SANGATTA SELATAN

LOKASI

KEC. SANGATTA SELATAN

DIKETAHUI / DISETUJUI

DINAS PENDIDIKAN DAN KEBUDAYAAN

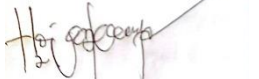
HERI PURWANTO, S.PD.,AUD.,MPD
PLT. KABID. PEMBINAAN PAUD DAN PNF

MENGETAHUI / MENYETUJUI

CV. ALIF KARYA KONSULINDO


JUNI LAPADATU
SITE ENGINEER

NAMA GAMBAR	SKALA
DENAH	1 : 50


DIBUAT

CV. ABRIZAM PUTRA BORNEO


SUPARDLAMIRUDDIN
DIREKTUR

TIM PELAKSANA		TTD

NO	REVISI	TANGGAL	PARAF
NO.GAMBAR		JML.GAMBAR	HAL

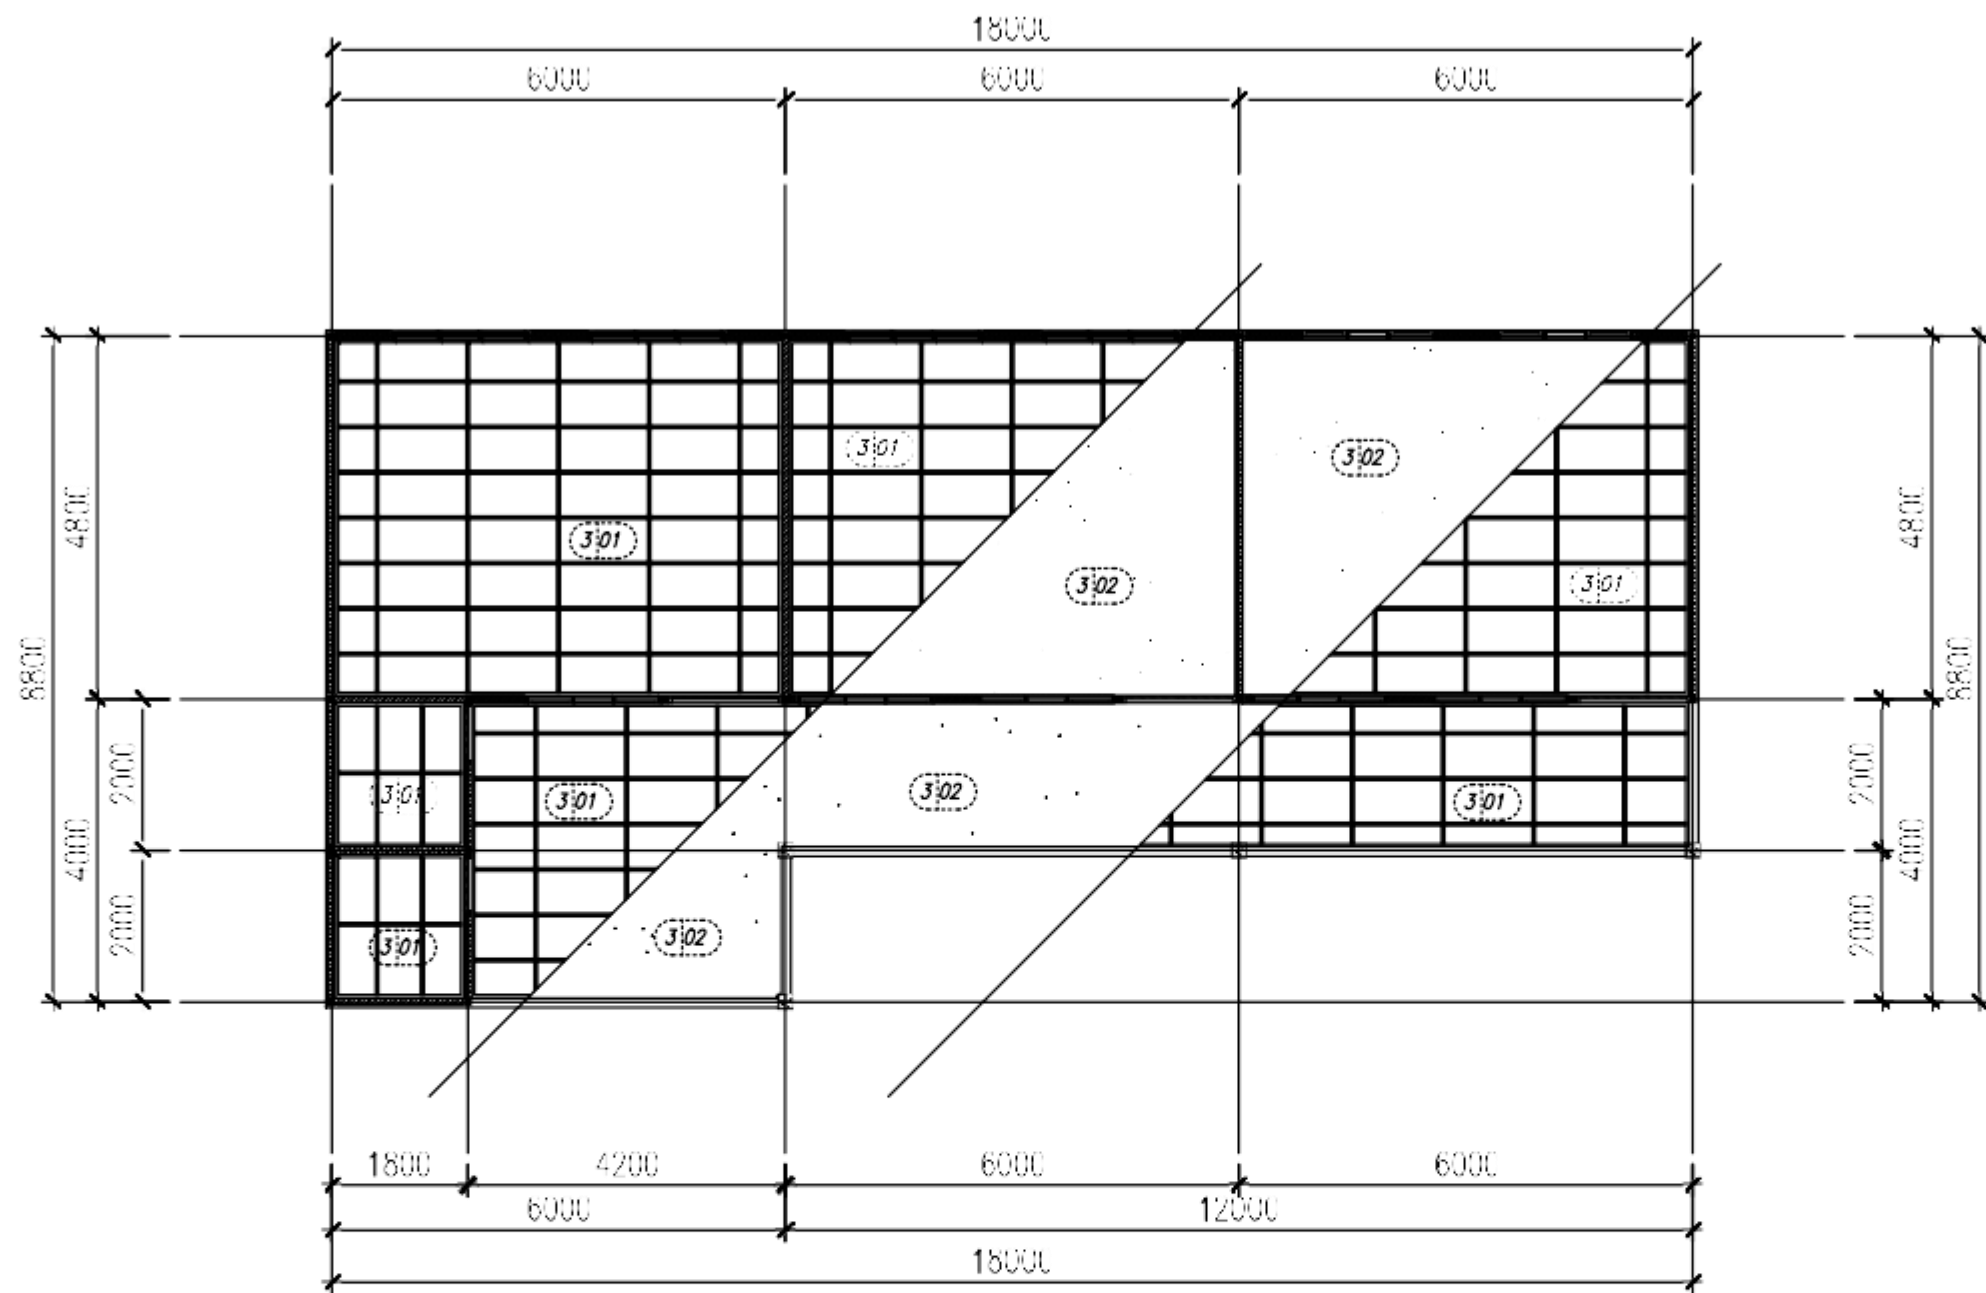

KETERANGAN :

(3/01) : RANGKA PLAFOND HOLLOW

(3/02) : PLAFOND GYPSUM Lk 1200X600mm T=9mm

EL-EVASI PLAFOND TERAS +3.100

EL-EVASI PLAFOND R. PE ALAR +3.000

EL-EVASI PLAFOND TULIT +2.900

DENAH PLAFOND

SKALA : 1:100



CATATAN



PEMERINTAH KABUPATEN KUTAI TIMUR
DINAS PENDIDIKAN DAN KEBUDAYAAN
Kawasan Perkantoran Bukit Pelangi Sangatta
Kabupaten Kutai Timur,
Kalimantan Timur

KEGIATAN

PENGLOLAAN PENDIDIKAN ANAK
USIA DINI (PAUD)

PEKERJAAN

LANJUTAN PEMBANGUNAN TK PAS BQ
KEC. SANGATTA SELATAN

LOKASI

KEC. SANGATTA SELATAN

DIKETAHUI / DISETUJUI

DINAS PENDIDIKAN DAN KEBUDAYAAN

Heri Purwanto
HERI PURWANTO, S.PD.,AUD.,MPD
PLT. KABID. PEMBINAAN PAUD DAN PNF

MENGETAHUI / MENYETUJUI

CV. ALIF KARYA KONSULINDO

Juni Lapadatu

JUNI LAPADATU
SITE ENGINEER

NAMA GAMBAR

SKALA

DENAH

1 : 50

DIBUAT

CV. ABRIZAM PUTRA BORNEO

Supardi Amiruddin
SUPARDI AMIRUDDIN
DIREKTUR

TIM PELAKSANA

TTD

NO

REVISI

TANGGAL


PARAF

NO.GAMBAR

JML.GAMBAR

HAL



$$\frac{\text{LN}}{0'}$$

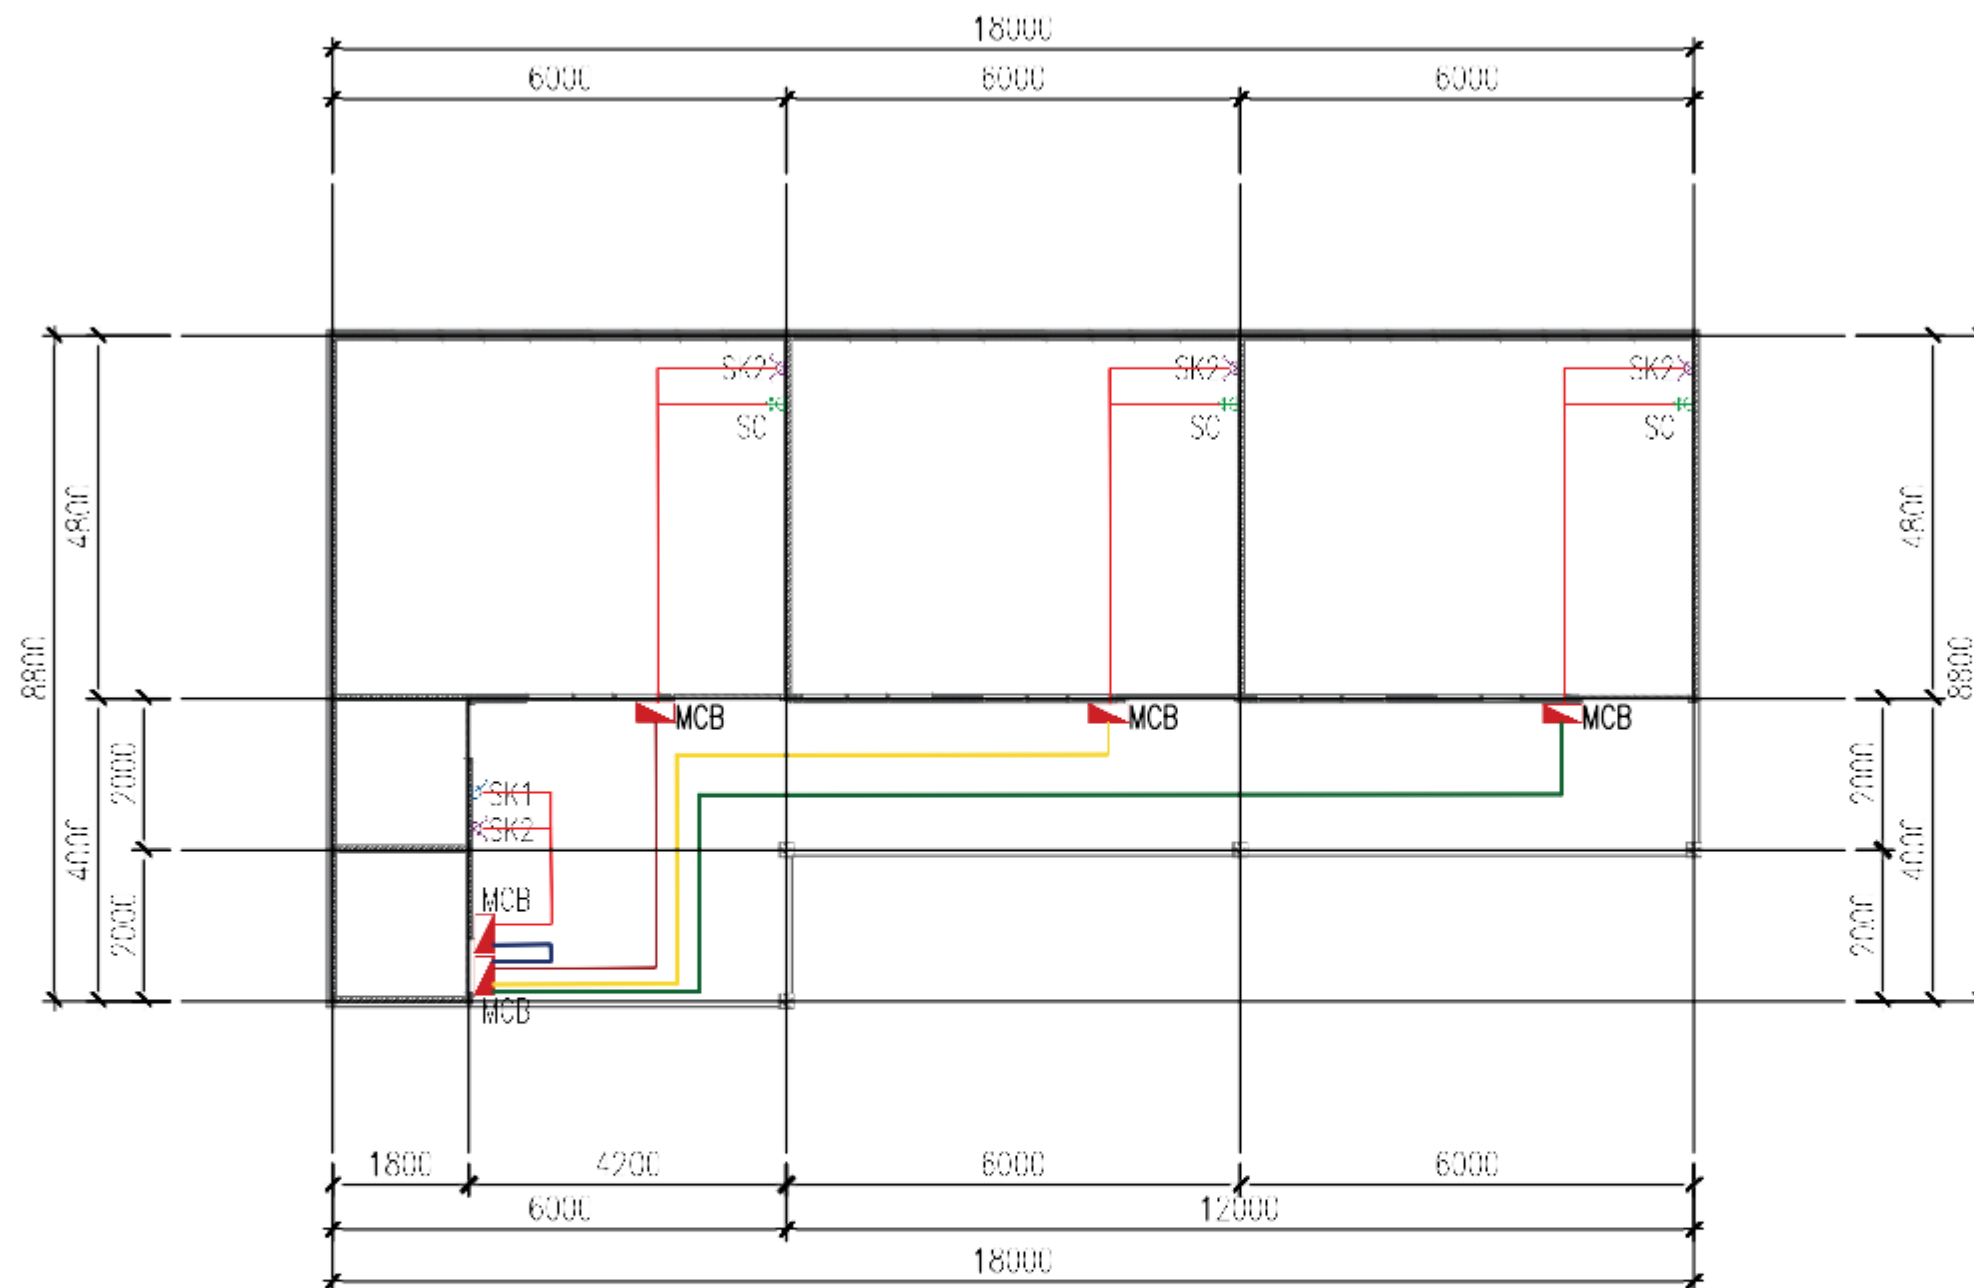


NO	SIMBOL	KETERANGAN	JUMLAH
1		STOP KONTAK	3
2		LAMPU LED 15watt	2
3		MCB	3

DENAH KABEL T-RAY
SKALA : 1:100

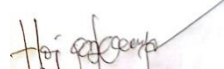



CATATAN			
 PEMERINTAH KABUPATEN KUTAI TIMUR DINAS PENDIDIKAN DAN KEBUDAYAAN Kawasan Perkantoran Bukit Pelangi Sangatta Kutai Timur			
KEGIATAN			
PENGELOLAAN PENDIDIKAN ANAK USIA DINI (PAUD)			
PEKERJAAN			
LANJUTAN PEMBANGUNAN TK PAS BQ KEC. SANGATTA SELATAN			
LOKASI			
KEC. SANGATTA SELATAN			
DIKETAHUI / DISETUJUI			
DINAS PENDIDIKAN DAN KEBUDAYAAN			
 HERI PURWANTO, S.PD.,AUD.,MPD PLT. KABID. PEMBINAAN PAUD DAN PNF			
MENGETAHUI / MENYETUJUI			
CV. ALIF KARYA KONSULINDO			
 JUNI LAPADATU SITE ENGINEER			
NAMA GAMBAR		SKALA	
DENAH		1 : 50	
DIBUAT			
CV. ABRIAN PUTRA BORNEO			
 SUPARDI AMIRUDDIN DIREKTUR			
TIM PELAKSANA			TTD
NO	REVISI	TANGGAL	PARAF
NO.GAMBAR		JML.GAMBAR	HAL

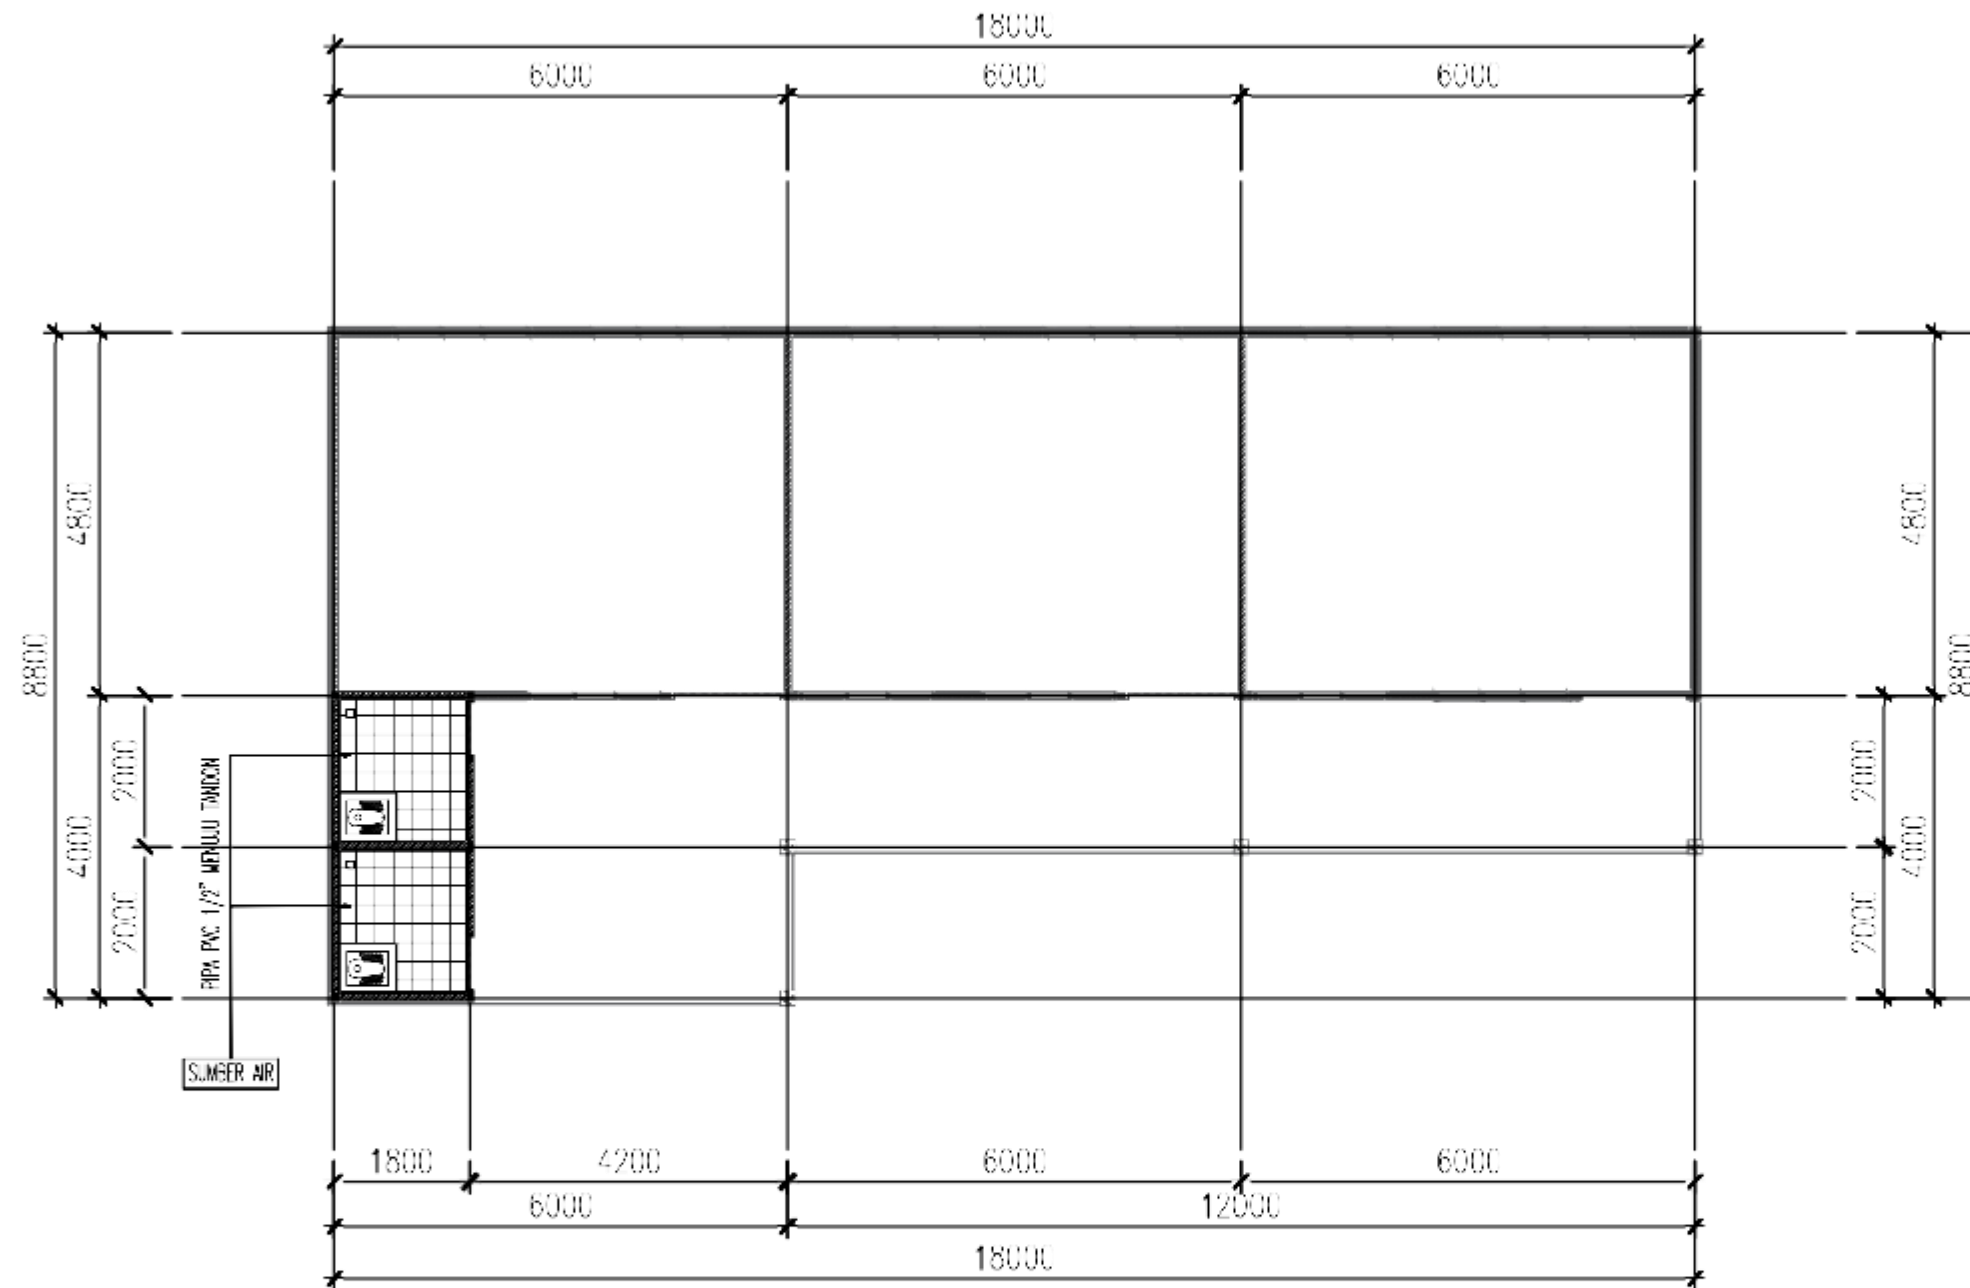

DENAH AIR BERSIH
SKALA : 1:100

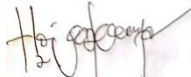



CATATAN			
 PEMERINTAH KABUPATEN KUTAI TIMUR DINAS PENDIDIKAN DAN KEBUDAYAAN Kawasan Perkantoran Bukit Pelangi Sangatta Kabupaten Kutai Timur, Kalimantan Timur			
KEGIATAN			
PENGLOLAAN PENDIDIKAN ANAK USIA DINI (PAUD)			
PEKERJAAN			
LANJUTAN PEMBANGUNAN TK PAS BQ KEC. SANGATTA SELATAN			
LOKASI			
KEC. SANGATTA SELATAN			
DIKETAHUI / DISETUJUI			
DINAS PENDIDIKAN DAN KEBUDAYAAN  HERI PURWANTO, S.PD.,AUD.,MPD PLT. KABID. PEMBINAAN PAUD DAN PNF			
MENGETAHUI / MENYETUJUI			
CV. ALIF KARYA KONSULINDO  JUNI LAPADATU SITE ENGINEER			
NAMA GAMBAR		SKALA	
DENAH		1 : 50	
DIBUAT			
CV. ABRIZAM PUTRA BORNEO  SUPARDI AMIRUDDIN DIREKTUR			
TIM PELAKSANA		TTD	
NO	REVISI	TANGGAL	PARAF
NO.GAMBAR	JML.GAMBAR	HAL	

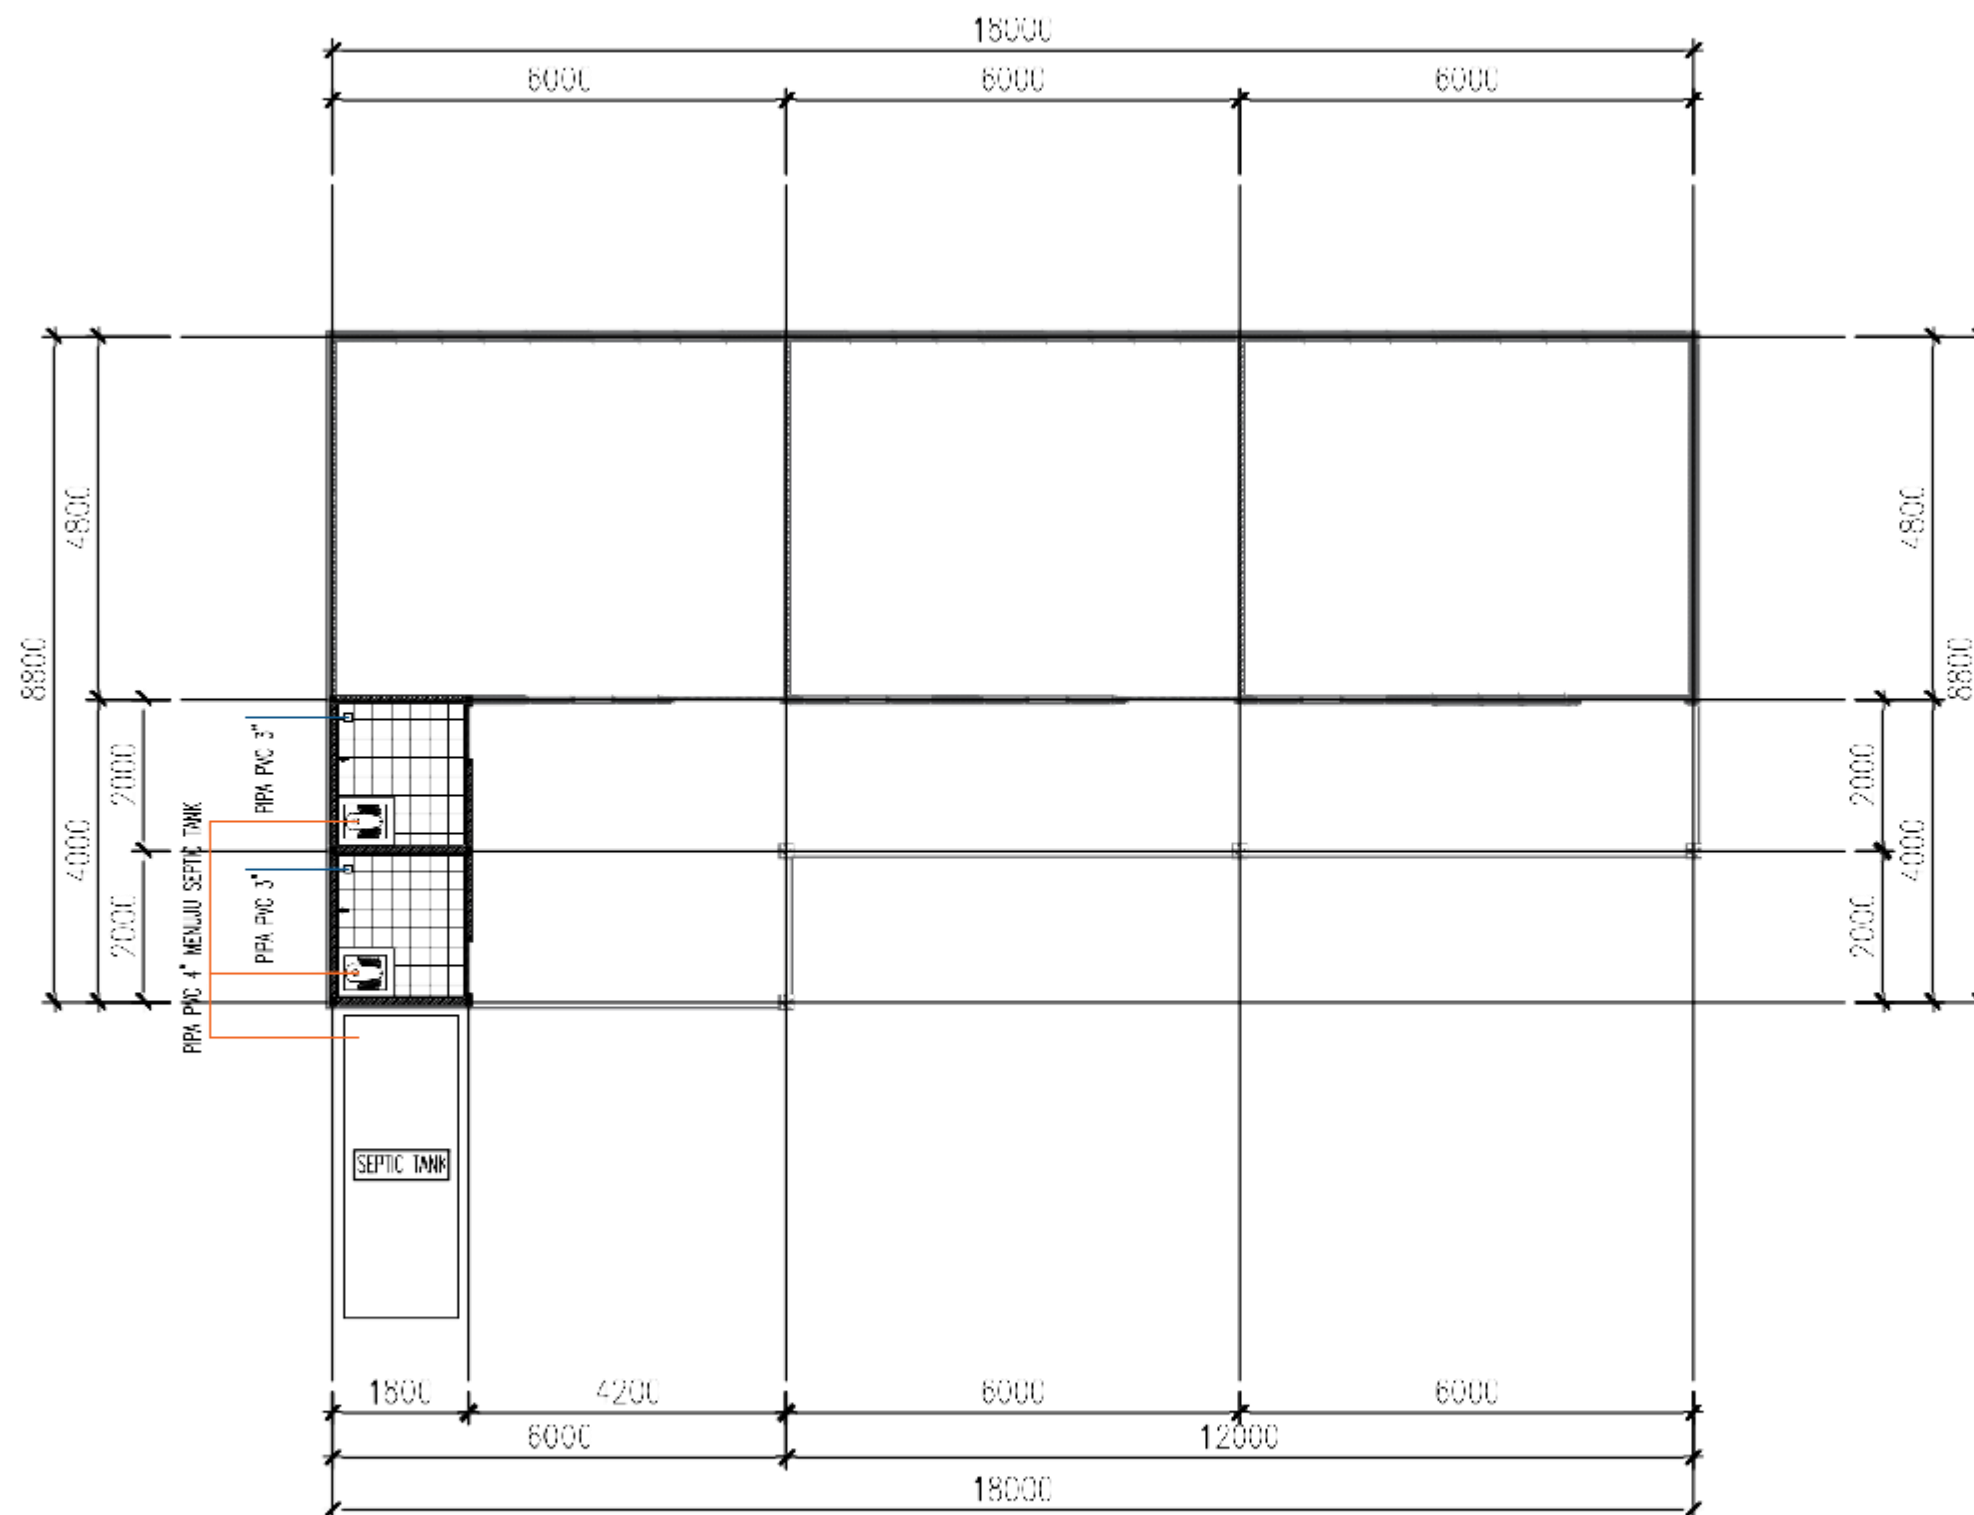

DENAH AIR KOLOR
SKALA : 1:100

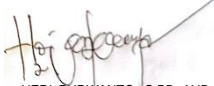


CATATAN			
 PEMERINTAH KABUPATEN KUTAI TIMUR DINAS PENDIDIKAN DAN KEBUDAYAAN Kawasan Perkantoran Bukit Pelangi Sangatta Kabupaten Kutai Timur, Kalimantan Timur			
KEGIATAN			
PENGLOLAAN PENDIDIKAN ANAK USIA DINI (PAUD)			
PEKERJAAN			
LANJUTAN PEMBANGUNAN TK PAS BQ KEC. SANGATTA SELATAN			
LOKASI			
KEC. SANGATTA SELATAN			
DIKETAHUI / DISETUJUI			
DINAS PENDIDIKAN DAN KEBUDAYAAN  HERI PURWANTO, S.PD.,AUD.,MPD. PLT. KABID. PEMBINAAN PAUD DAN PNF			
MENGETAHUI / MENSETUJUI			
CV. ALIF KARYA KONSULINDO  JUNI LAPADATU SITE ENGINEER			
NAMA GAMBAR		SKALA	
DENAH		1 : 50	
DIBUAT			
CV. ABRIZAM PUTRA BORNEO  SUPARDI AMIRUDDIN DIREKTUR			
TIM PELAKSANA		TTD	
NO	REVISI	TANGGAL	PARAF
NO.GAMBAR		JML.GAMBAR	HAL

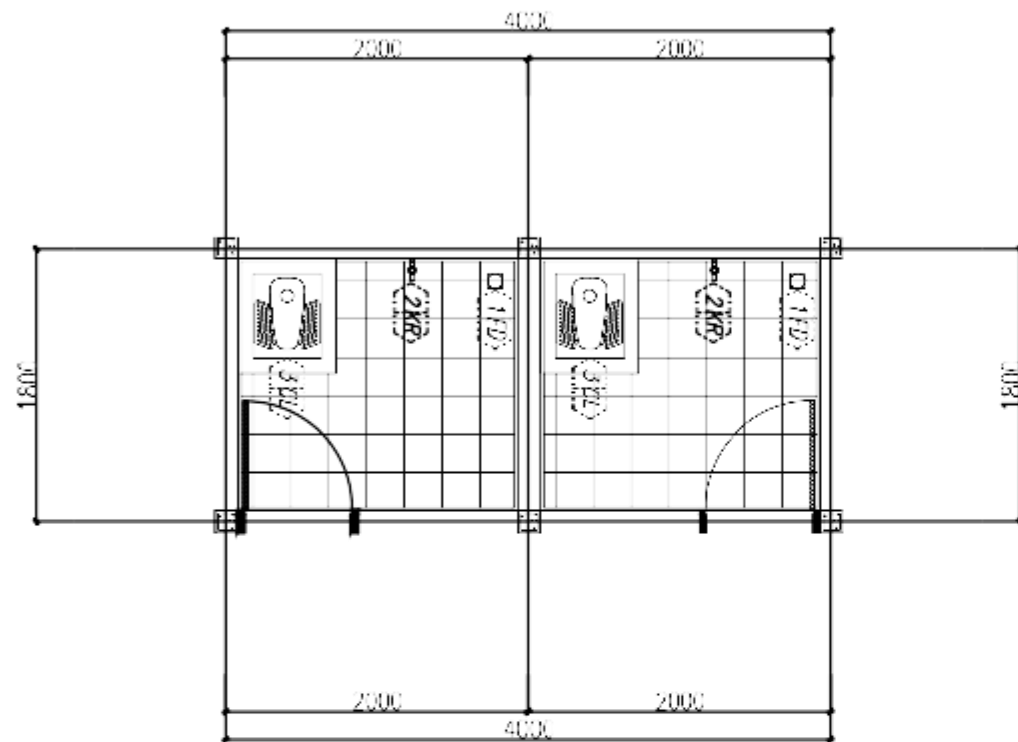

KETERANGAN :

- 1FD : FLUR DRAN
- 2KR : KRAN AIR +0,070
- 3CL : CLOSET JONGKOK +0,030

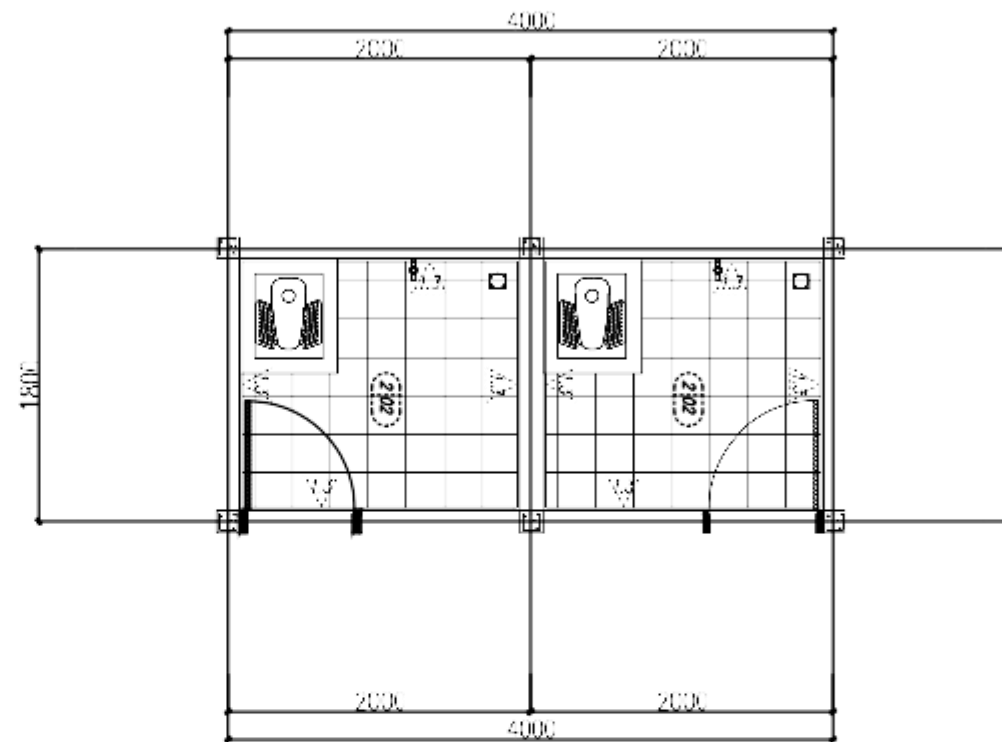




KETERANGAN :

- 202 : KERAMIK LANTAI Uk. 250X250mm
- 13 : KERAMIK DINDING ELV 11,800 Uk. 250X400mm

DETAIL KAMAR MANDI/WC
SKALA : 1:100

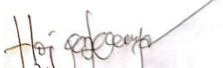



CATATAN			
 PEMERINTAH KABUPATEN KUTAI TIMUR DINAS PENDIDIKAN DAN KEBUDAYAAN Kawasan Perkantoran Bukit Pelangi Sangatta Kabupaten Kutai Timur, Kalimantan Timur			
KEGIATAN			
PENGELOLAAN PENDIDIKAN ANAK USIA DINI (PAUD)			
PEKERJAAN			
LANJUTAN PEMBANGUNAN TK PAS BQ KEC. SANGATTA SELATAN			
LOKASI			
KEC. SANGATTA SELATAN			
DIKETAHUI / DISETUJUI			
DINAS PENDIDIKAN DAN KEBUDAYAAN  HERI PURWANTO, SIPD.,AUD.,MPD PLT. KABID. PEMBINAAN PAUD DAN PNF			
MENGETAHUI / MENYETUJUI			
CV. ALIP KARYA KONSULINDO  JUNI LAPADATU SITE ENGINEER			
NAMA GAMBAR		SKALA	
DENAH		1 : 50	
DIBUAT			
CV. ABRIZAM PUTRA BORNEO  SUPARDI AMRUDIN DIREKTUR			
TIM PELAKSANA			TTD
NO	REVISI	TANGGAL	PARAF
NO.GAMBAR		JML.GAMBAR	HAL

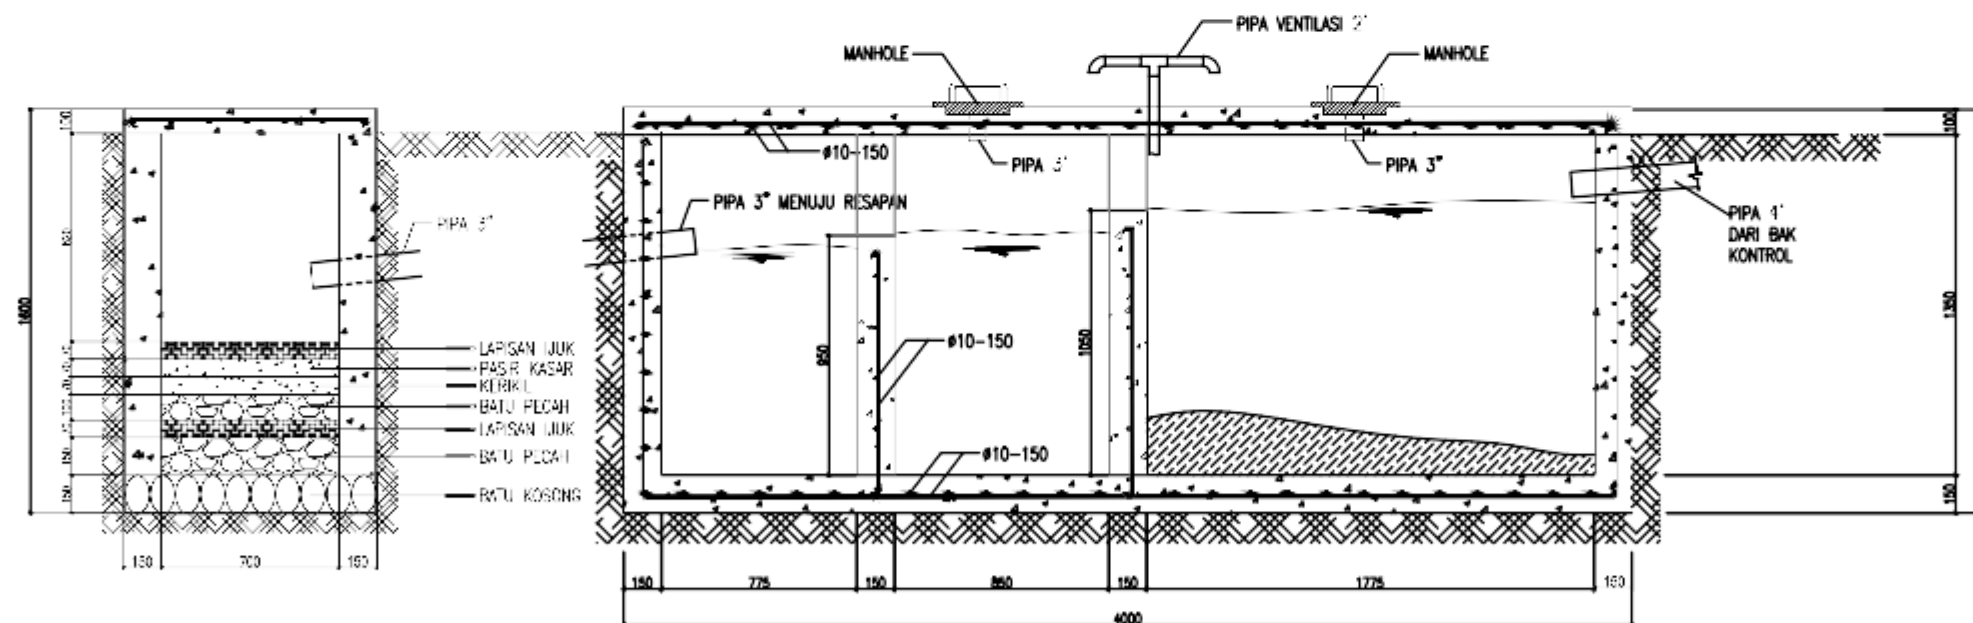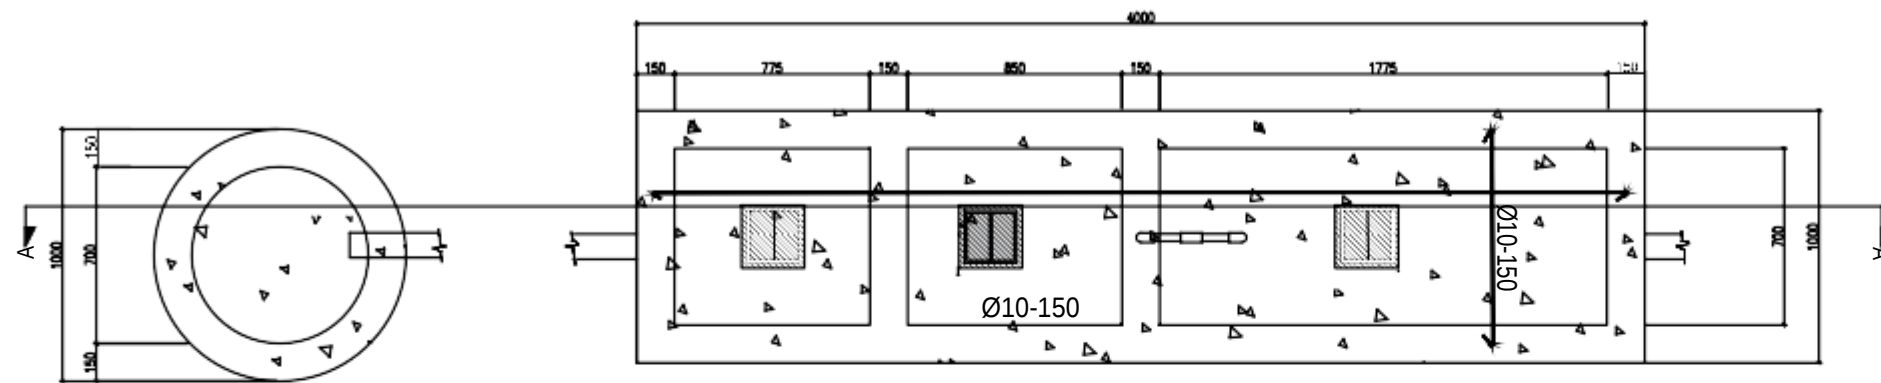

DETAIL SEPTIC TANK
SKALA : 1:100

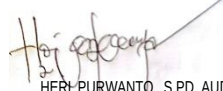

CATATAN			
 PEMERINTAH KABUPATEN KUTAI TIMUR DINAS PENDIDIKAN DAN KEBUDAYAAN Kawasan Perkantoran Bukit Pelangi Sangatta Kabupaten Kutai Timur, Kalimantan Timur			
KEGIATAN			
PENGELOLAAN PENDIDIKAN ANAK USIA DINI (PAUD)			
PEKERJAAN			
LANJUTAN PEMBANGUNAN TK PAS BQ KEC. SANGATTA SELATAN			
LOKASI			
KEC. SANGATTA SELATAN			
DIKETAHUI / DISETUJUI			
DINAS PENDIDIKAN DAN KEBUDAYAAN			
 HERI PURWANTO, S.PD., AUD., MPD PLT. KABID. PEMBINAAN PAUD DAN PNF			
MENGETAHUI / MENSETUJUI			
CV. ALIF KARYA KONSULINDO			
 JUN LAPADATU SITE ENGINEER			
NAMA GAMBAR		SKALA	
DENAH		1 : 50	
DIBUAT			
CV. ABRIZAM PUTRA BORNEO			
 SUPARDI M. R. D. DIREKTUR			
TIM PELAKSANA			TTD
NO	REVISI	TANGGAL	PARAF
NO. GAMBAR		JML. GAMBAR	HAL

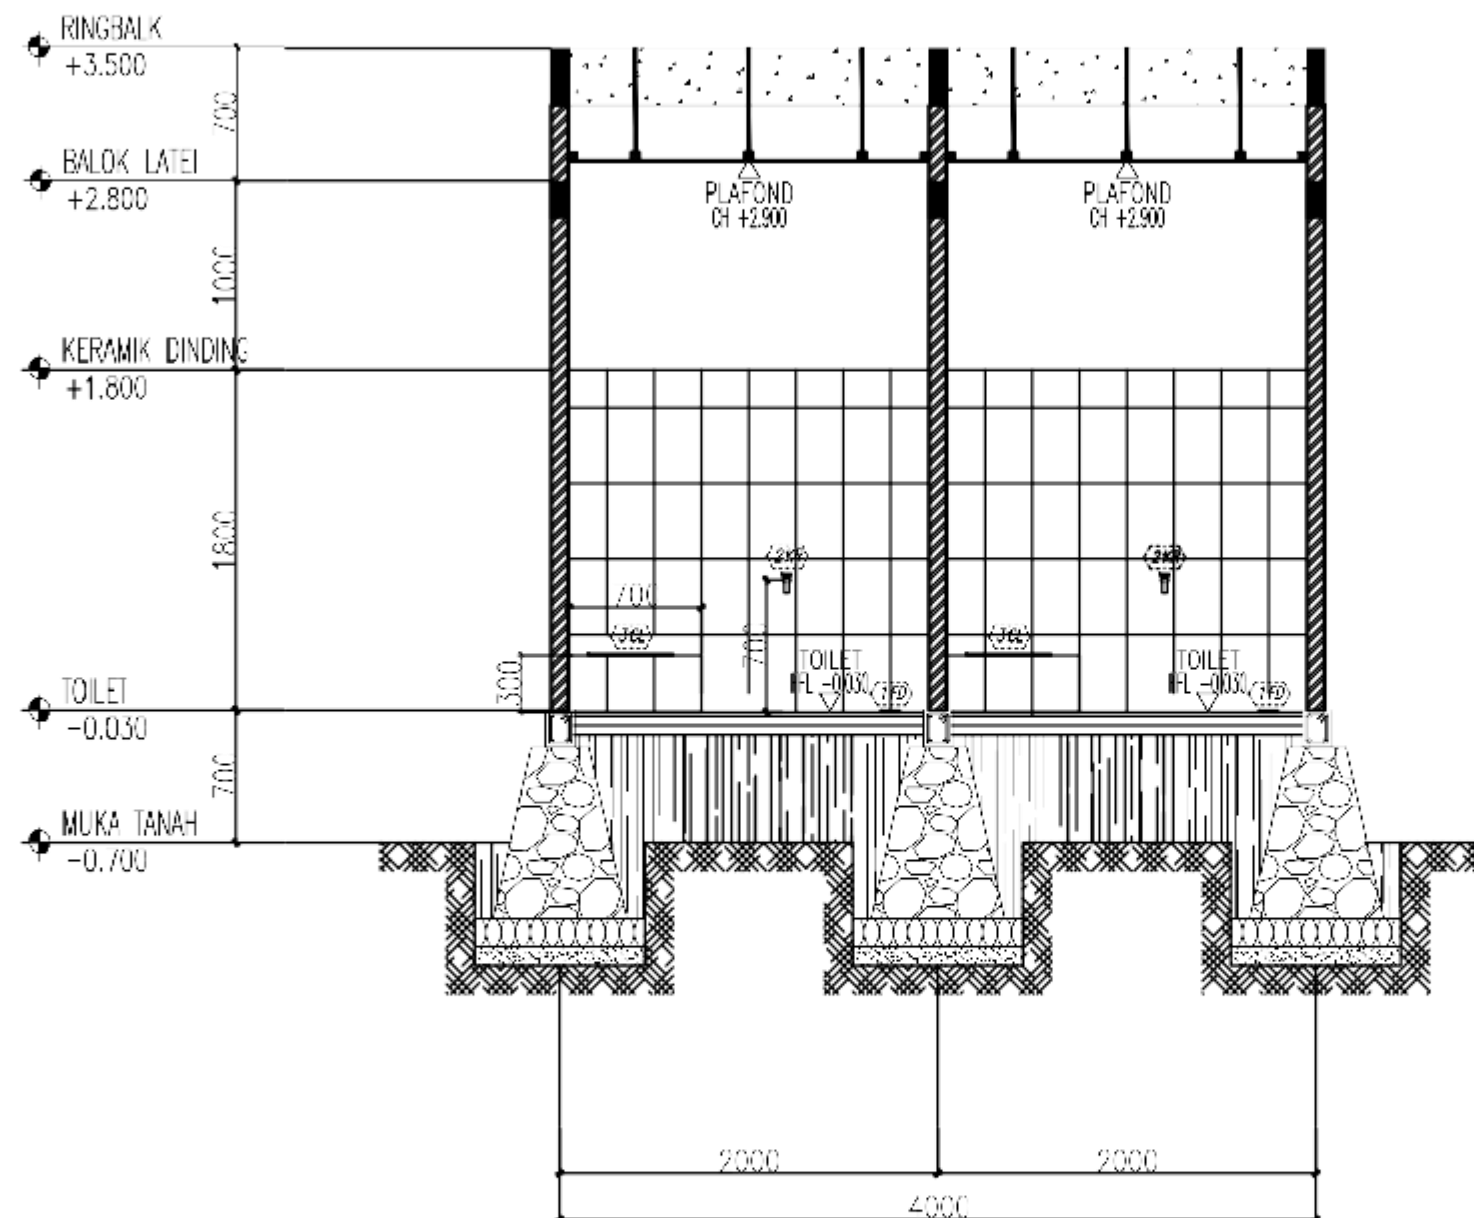

DETAIL KAMAR MANDI/WC
SKALA : 1:100



CATATAN			
 PEMERINTAH KABUPATEN KUTAI TIMUR DINAS PENDIDIKAN DAN KEBUDAYAAN Kawasan Perkantoran Bukit Pelangi Sangatta Kabupaten Kutai Timur, Kalimantan Timur			
KEGIATAN			
PENGELOLAAN PENDIDIKAN ANAK USIA DINI (PAUD)			
PEKERJAAN			
LANJUTAN PEMBANGUNAN TK PAS BQ KEC. SANGATTA SELATAN			
LOKASI			
KEC. SANGATTA SELATAN			
DIKETAHUI / DISETUJUI			
DINAS PENDIDIKAN DAN KEBUDAYAAN  HERI PURWANTO, S.PD., AUD., MPD. PLT. KABID. PEMBINAAN PAUD DAN PNF			
MENGETAHUI / MENYETUJUI			
CV. ALIF KARYA KONSULINDO  JUNI LAPADATU SITE ENGINEER			
NAMA GAMBAR		SKALA	
DENAH		1 : 50	
DIBUAT			
CV. ABRIZAM PUTRA BORNEO  SUPARDAMIRUDDIN DIREKTUR			
TIM PELAKSANA		TTD	
NO	REVISI	TANGGAL	PARAF
NO.GAMBAR		JML.GAMBAR	HAL